



Nye forhold

SIGNATUR:

OMBYGNING EKISTERENDE BYGNINGER


TILBYGNING

BEREDSKABETS INDSATSVÆJ

Hcp.

HANDICAP PARKERINGSPLADS

MATRIKELNR. 93a	9.563,00 m²
MATRIKULÆRT AREAL	
BRUTTOETAGEAREALER:	
EKISTERENDE BYGNING 1	700,00 m²
EKISTERENDE BYGNING 2	1.926,00 m²
EKISTERENDE BYGNING 3	1.120,00 m²
EKISTERENDE BYGNING 5	2.974,00 m²
EKISTERENDE BYGNING 8	40,00 m²
I ALT EKISTERENDE BRUTTOETAGEAREAL:	6.760,00 m²
TILBYGNING NIVEAU 0 (studiegård, grupperum)	288,00 m²
I ALT BRUTTOETAGEAREAL TILBYGNING:	288,00 m²
BRUTTOETAGEAREAL I ALT:	7.048,00 m²
BEBYGGELSESPROCENT:	73,70 %

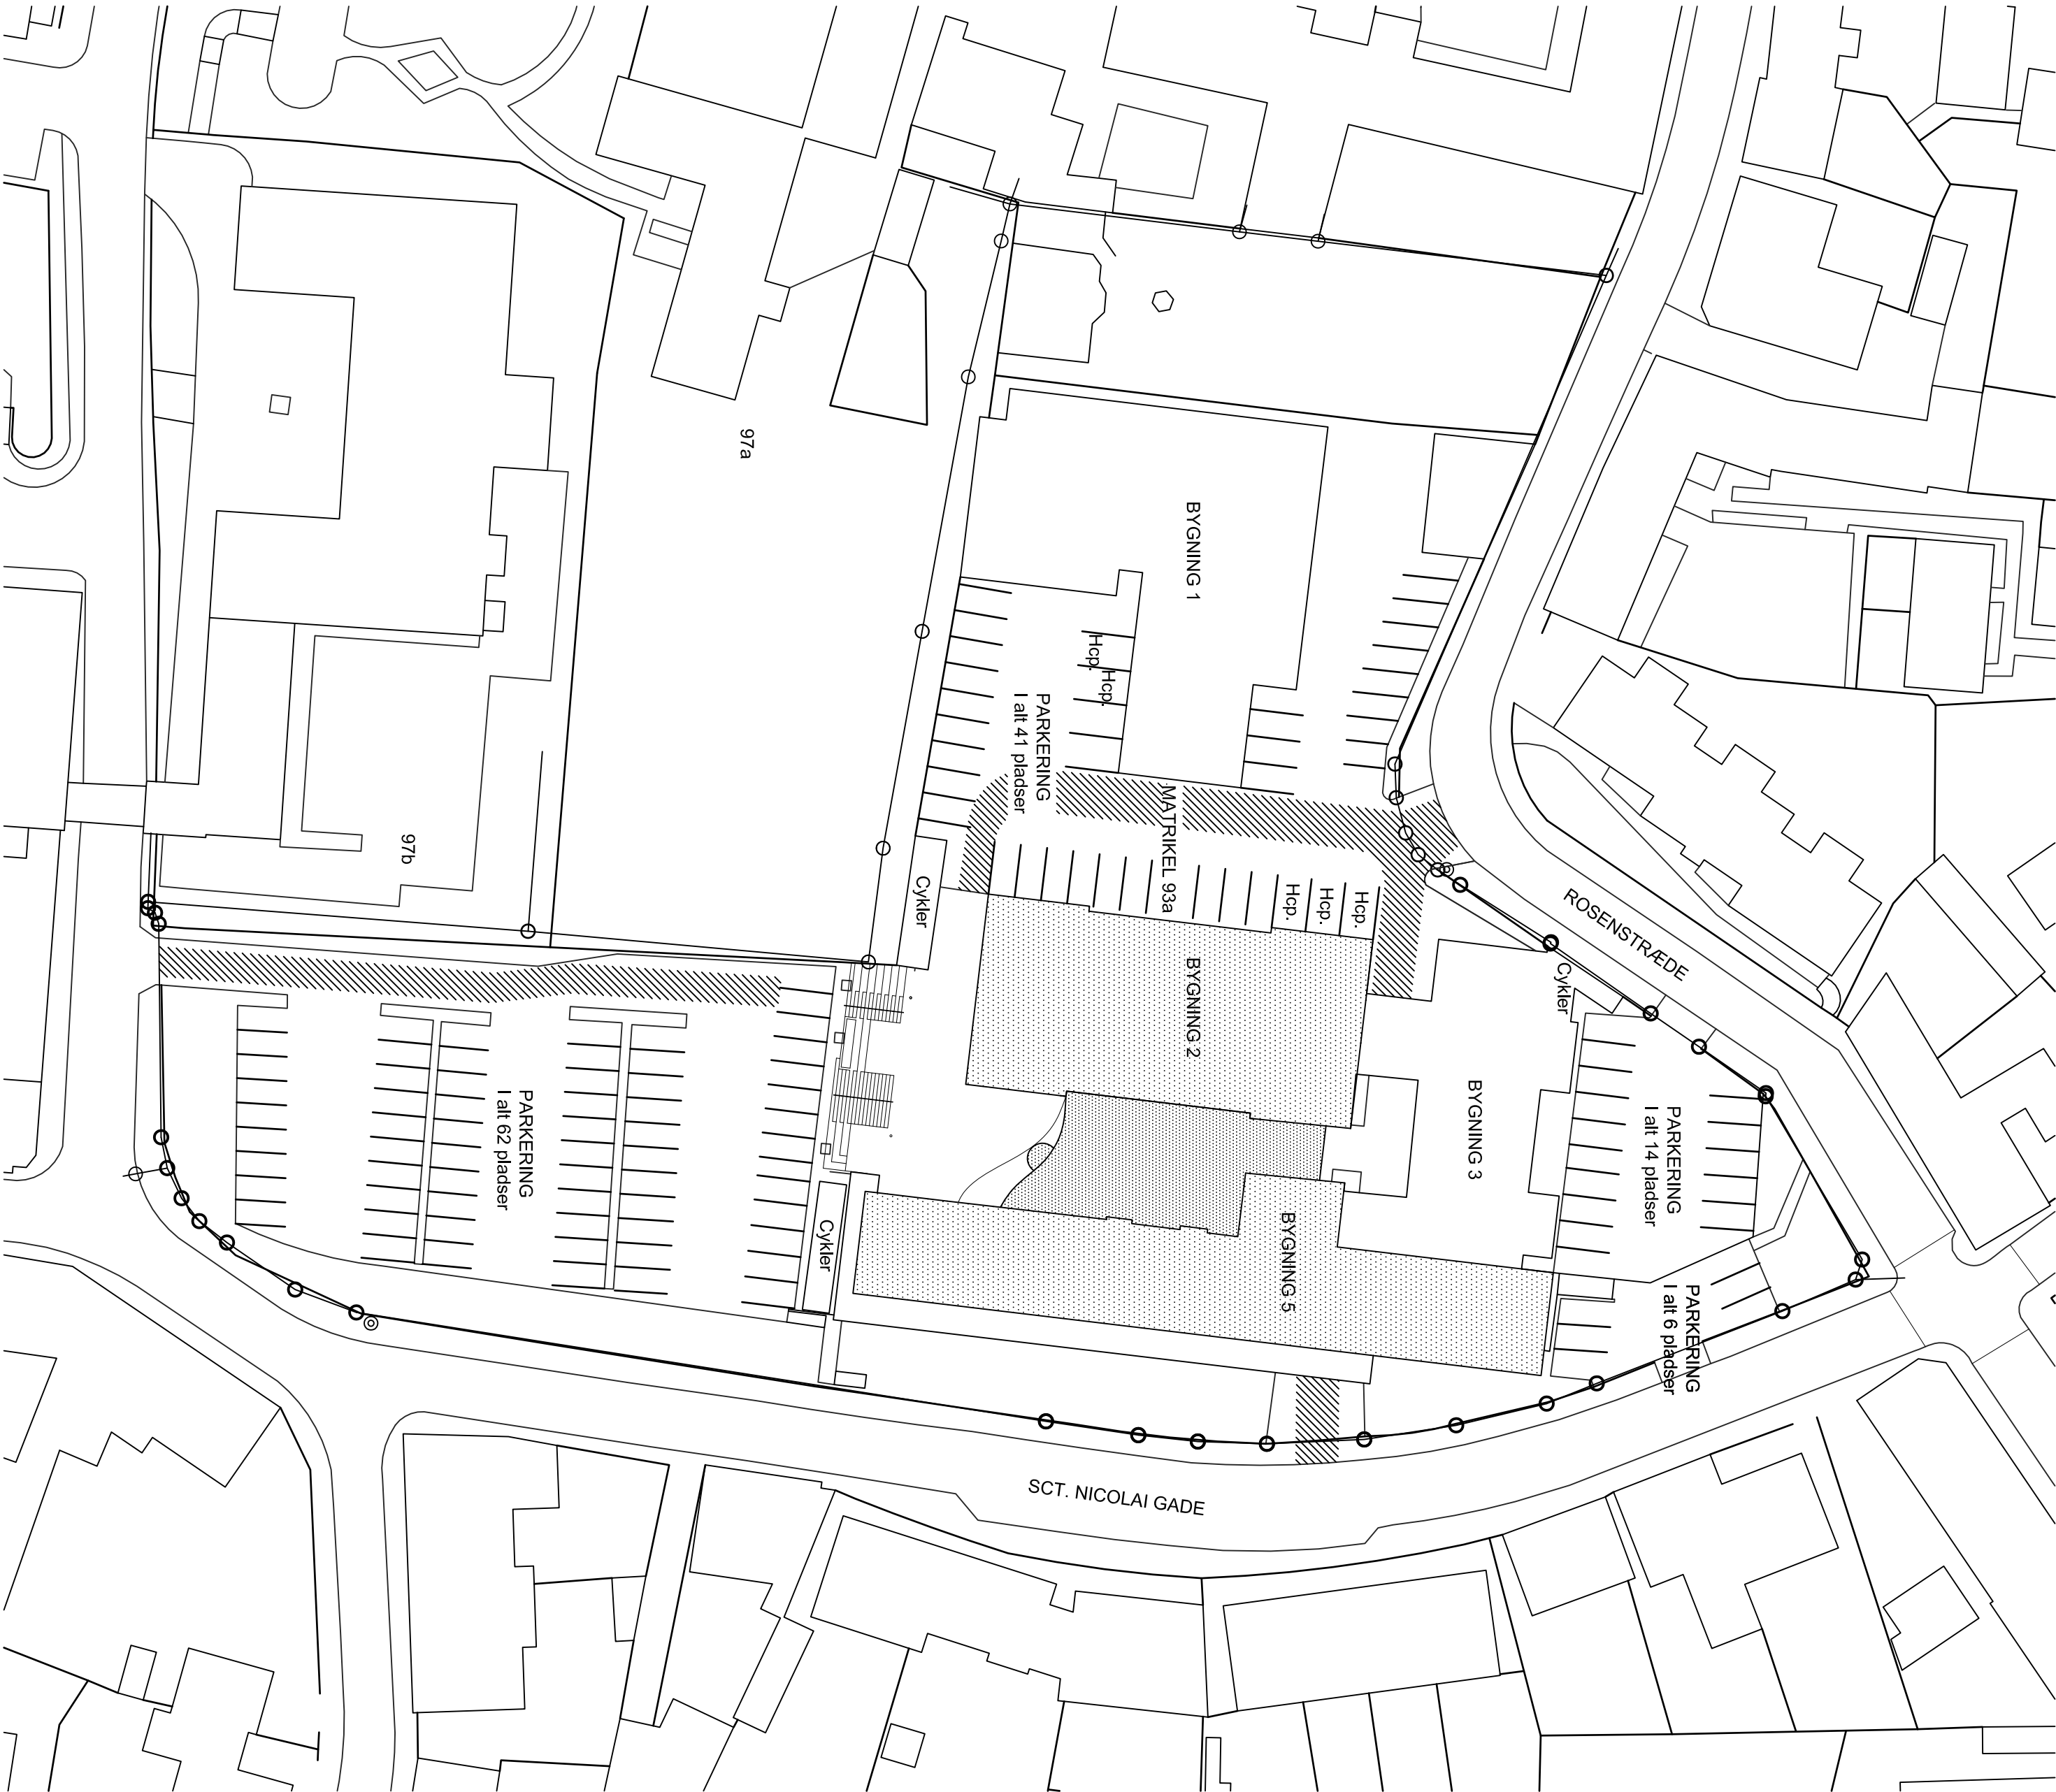

B: Som udført

MT

23.02.2015

Revision

Tegnet

KS

Dato

Quattro Arkitekter A/S

Farvervej 1DK - 8800 ViborgTlf.: 8662 2711Mail: info@quattro-as.dkwww.quattro-as.dk

Balslev

Balslev Rådgivende Ingeniører A/S

Bygherre

VUC SKIVE VIBORG

Tegnet

MT

Dato

31.01.2014

Sag

OM- OG TILBYGNING AF VUC VIBORG

Sagsnr.

13014

Mål

1:500


Emne

BELIGGENHEDSPLAN

KS

Tegningsnr.

01B

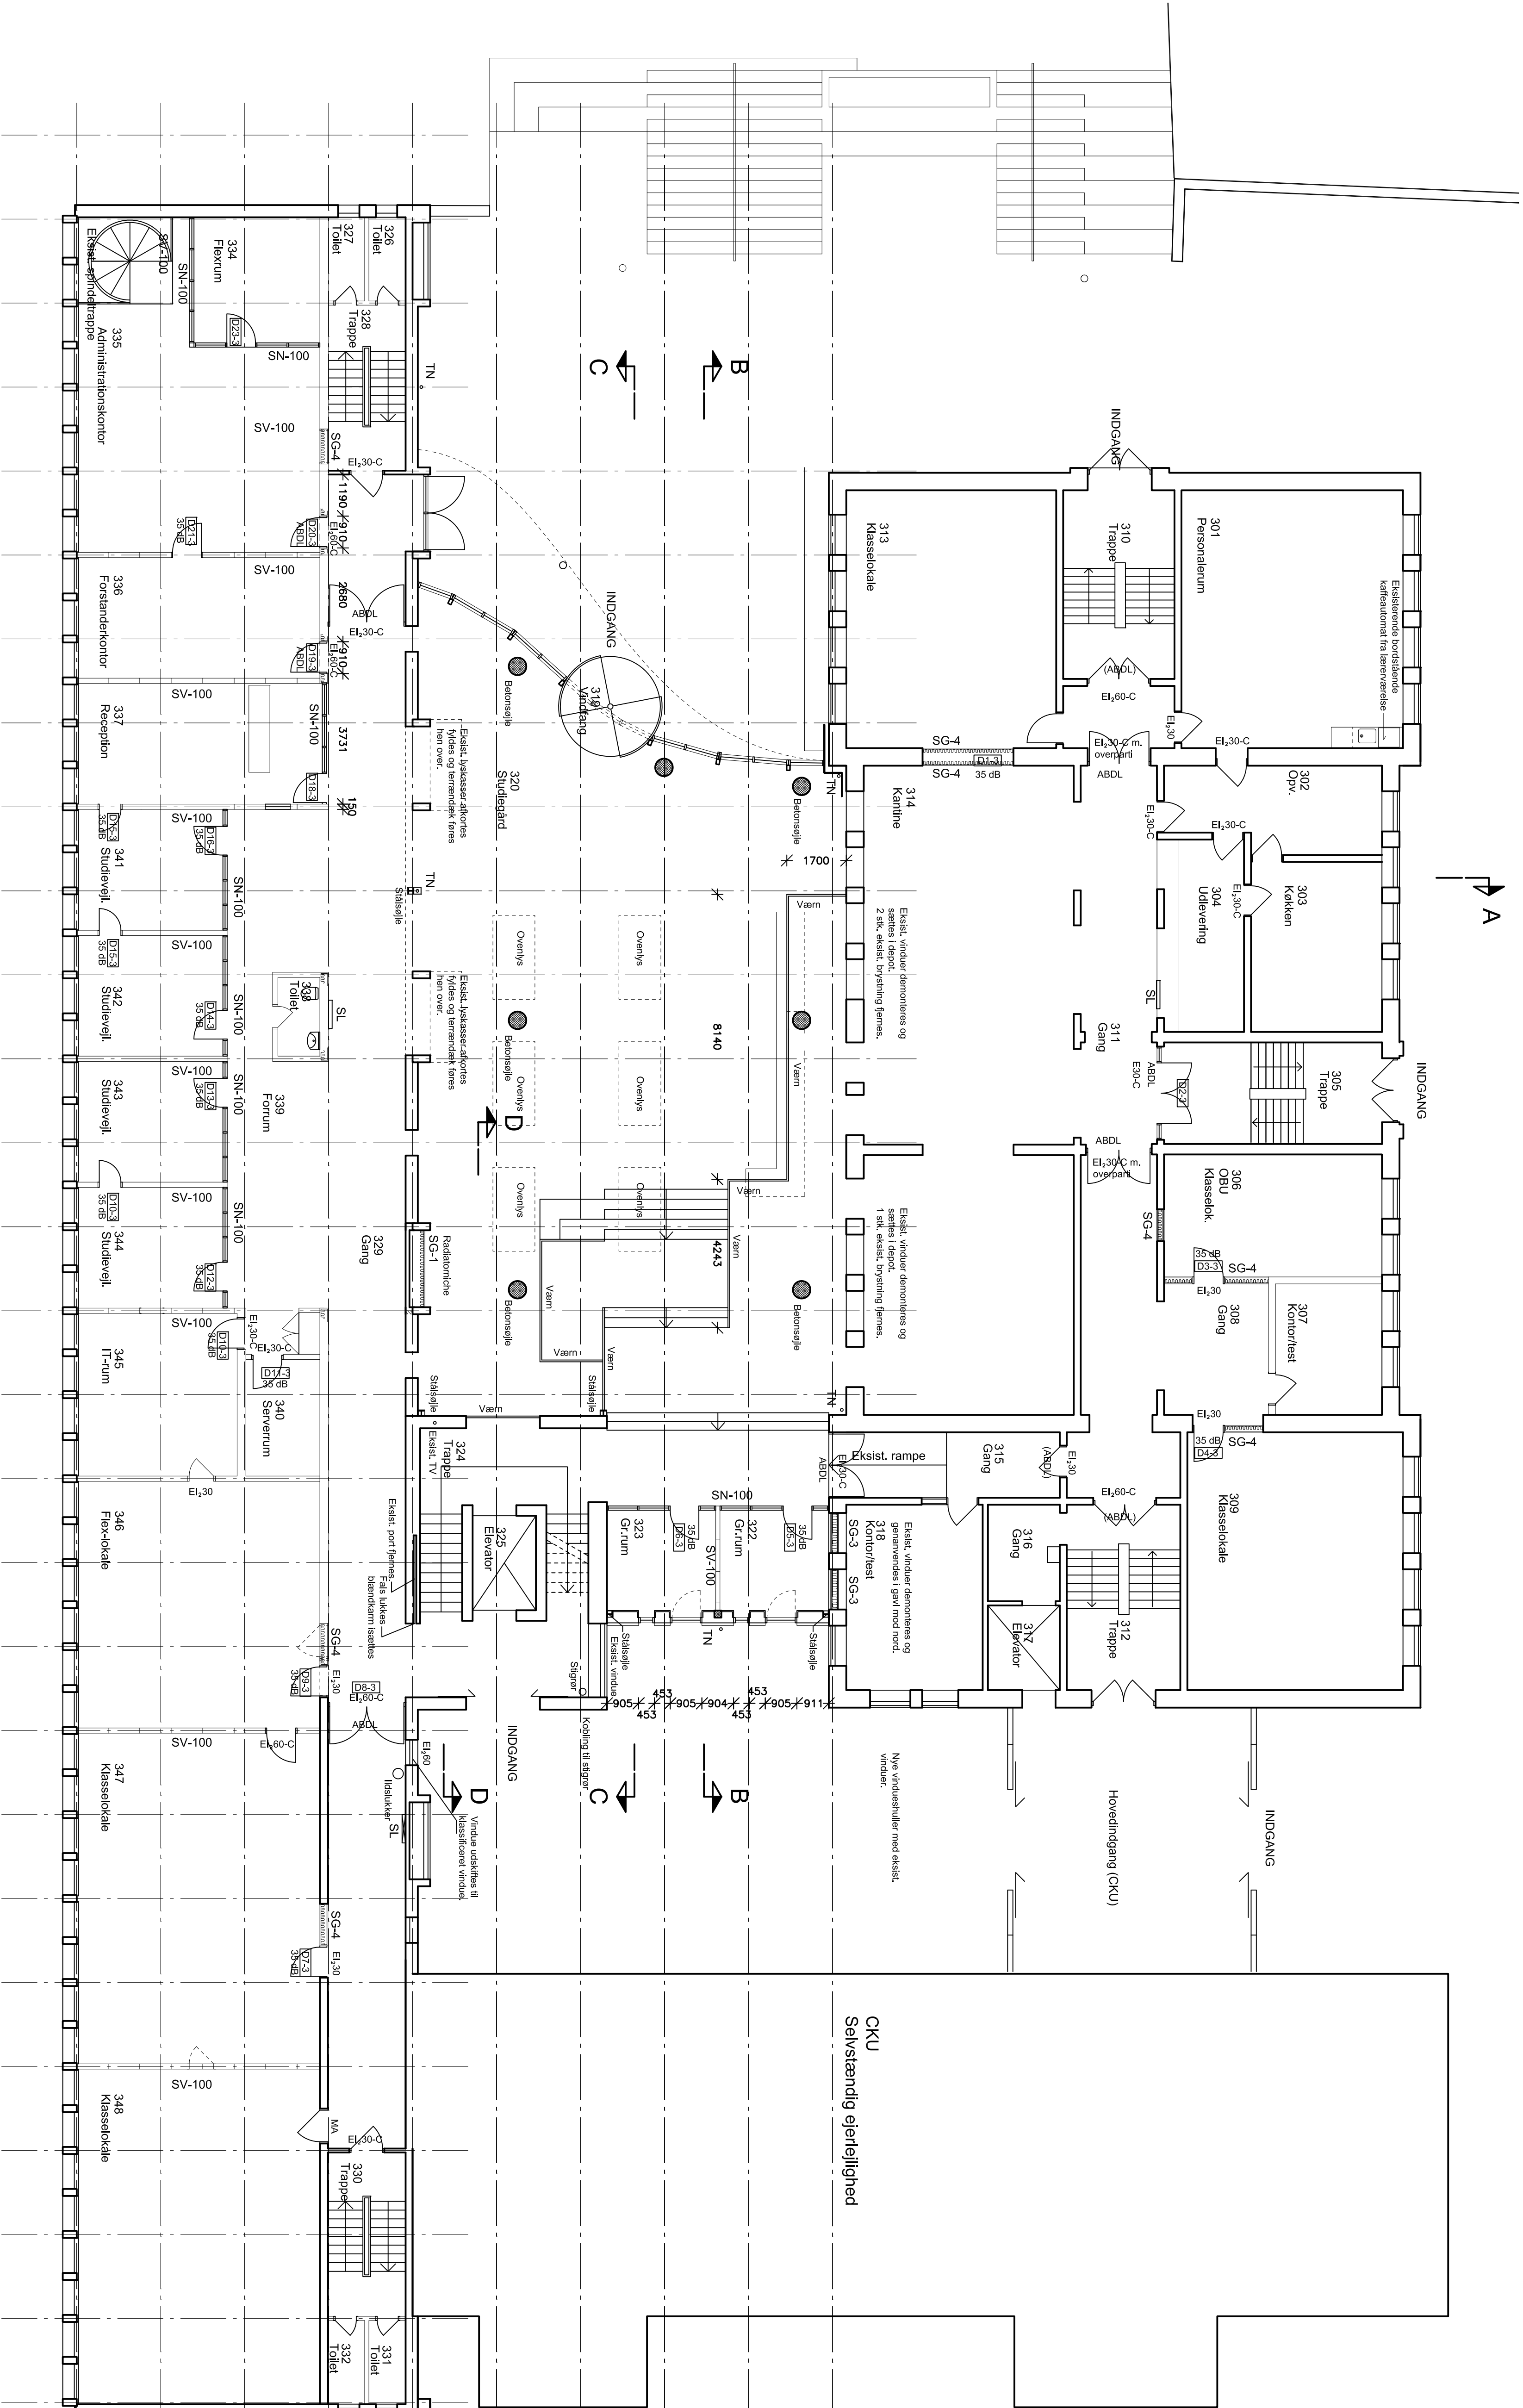


PLAN NIVEAU 0
INDGANGSNIVEAU
RECEPTION - FÆLLESRUM - ADMINISTRATION -
UNDERVISNING

Note:
Alle ubenævnte mål er angivet i mm.
Alle koter er faktiske (nøddet til DNN
og angivet i meter.

SIGNATURER:

- Existerende bygningsdel der nedtrykkes
- Existerende tung væg
- Existerende let væg
- Mur/ul der lukkes med stålpladvæg
- Mur/ul der fjernes.
- SV-100 Stålgips systemvæg, 52 dB
- SV-xx Snekkeparti, 44 dB
- SG-1 Stålgipsvæg 70/70 2-0 M45, 30dB
- SG-2 Stålgipsvæg 70/70 2-2 M45, 49dB
- SG-3 Stålgipsvæg 95/95 2-2 M45, 52dB
- SG-4 Som SG-1 men med 2 slider, 52 dB
- SG-5 Som SG-2 men med t = 300 mm
- Existerende dør
- Ny dør
- Angiver der rumme
- Angiver lydkrav til dør
- ABDL Automatisk dørlukkeanlæg
- ABDL Eksist. automatisk dørlukkeanlæg
- SL Eksist. vandtæt slangevunde
- Vandtæt slangevunde
- Nyt tegneblede eller nedbød der ændres
- TN Tagbrønd
- Beton/stalkonstruktion
- Stalkonstruktion der brandsoleres



C: Som udført	MT	23.02.2015			
B: Modul linjer G-K tilføjet	OS	30.07.2014			
A: Døre i gangarealer m.v. tilføjet, kopirum i modul 2-3 ændret til flexrum	MT	28.04.2014			
Revision	Tegnet	KS	Dato		
 Quattro Arkitekter A/S	DK - 8800 Viborg	TLF: 6602 2711	Email: info@quattro-ark.dk	www.quattro-ark.dk	
 BALSLEV	Løvej 27a - 8800 Viborg - Danmark	TLF: 7217 7370	- www.balslev.dk	☐	
Bygherre	VUC SKIVE VIBORG	Tegnet	MT	Dato	
Sag	OM- OG TILBYGNING AF VUC VIBORG	Sagnr.	13014	Mål	1:100
Forne	PLAN NIVEAU 0	KOMPLETTERING	KS	Tegningsnr.	109C




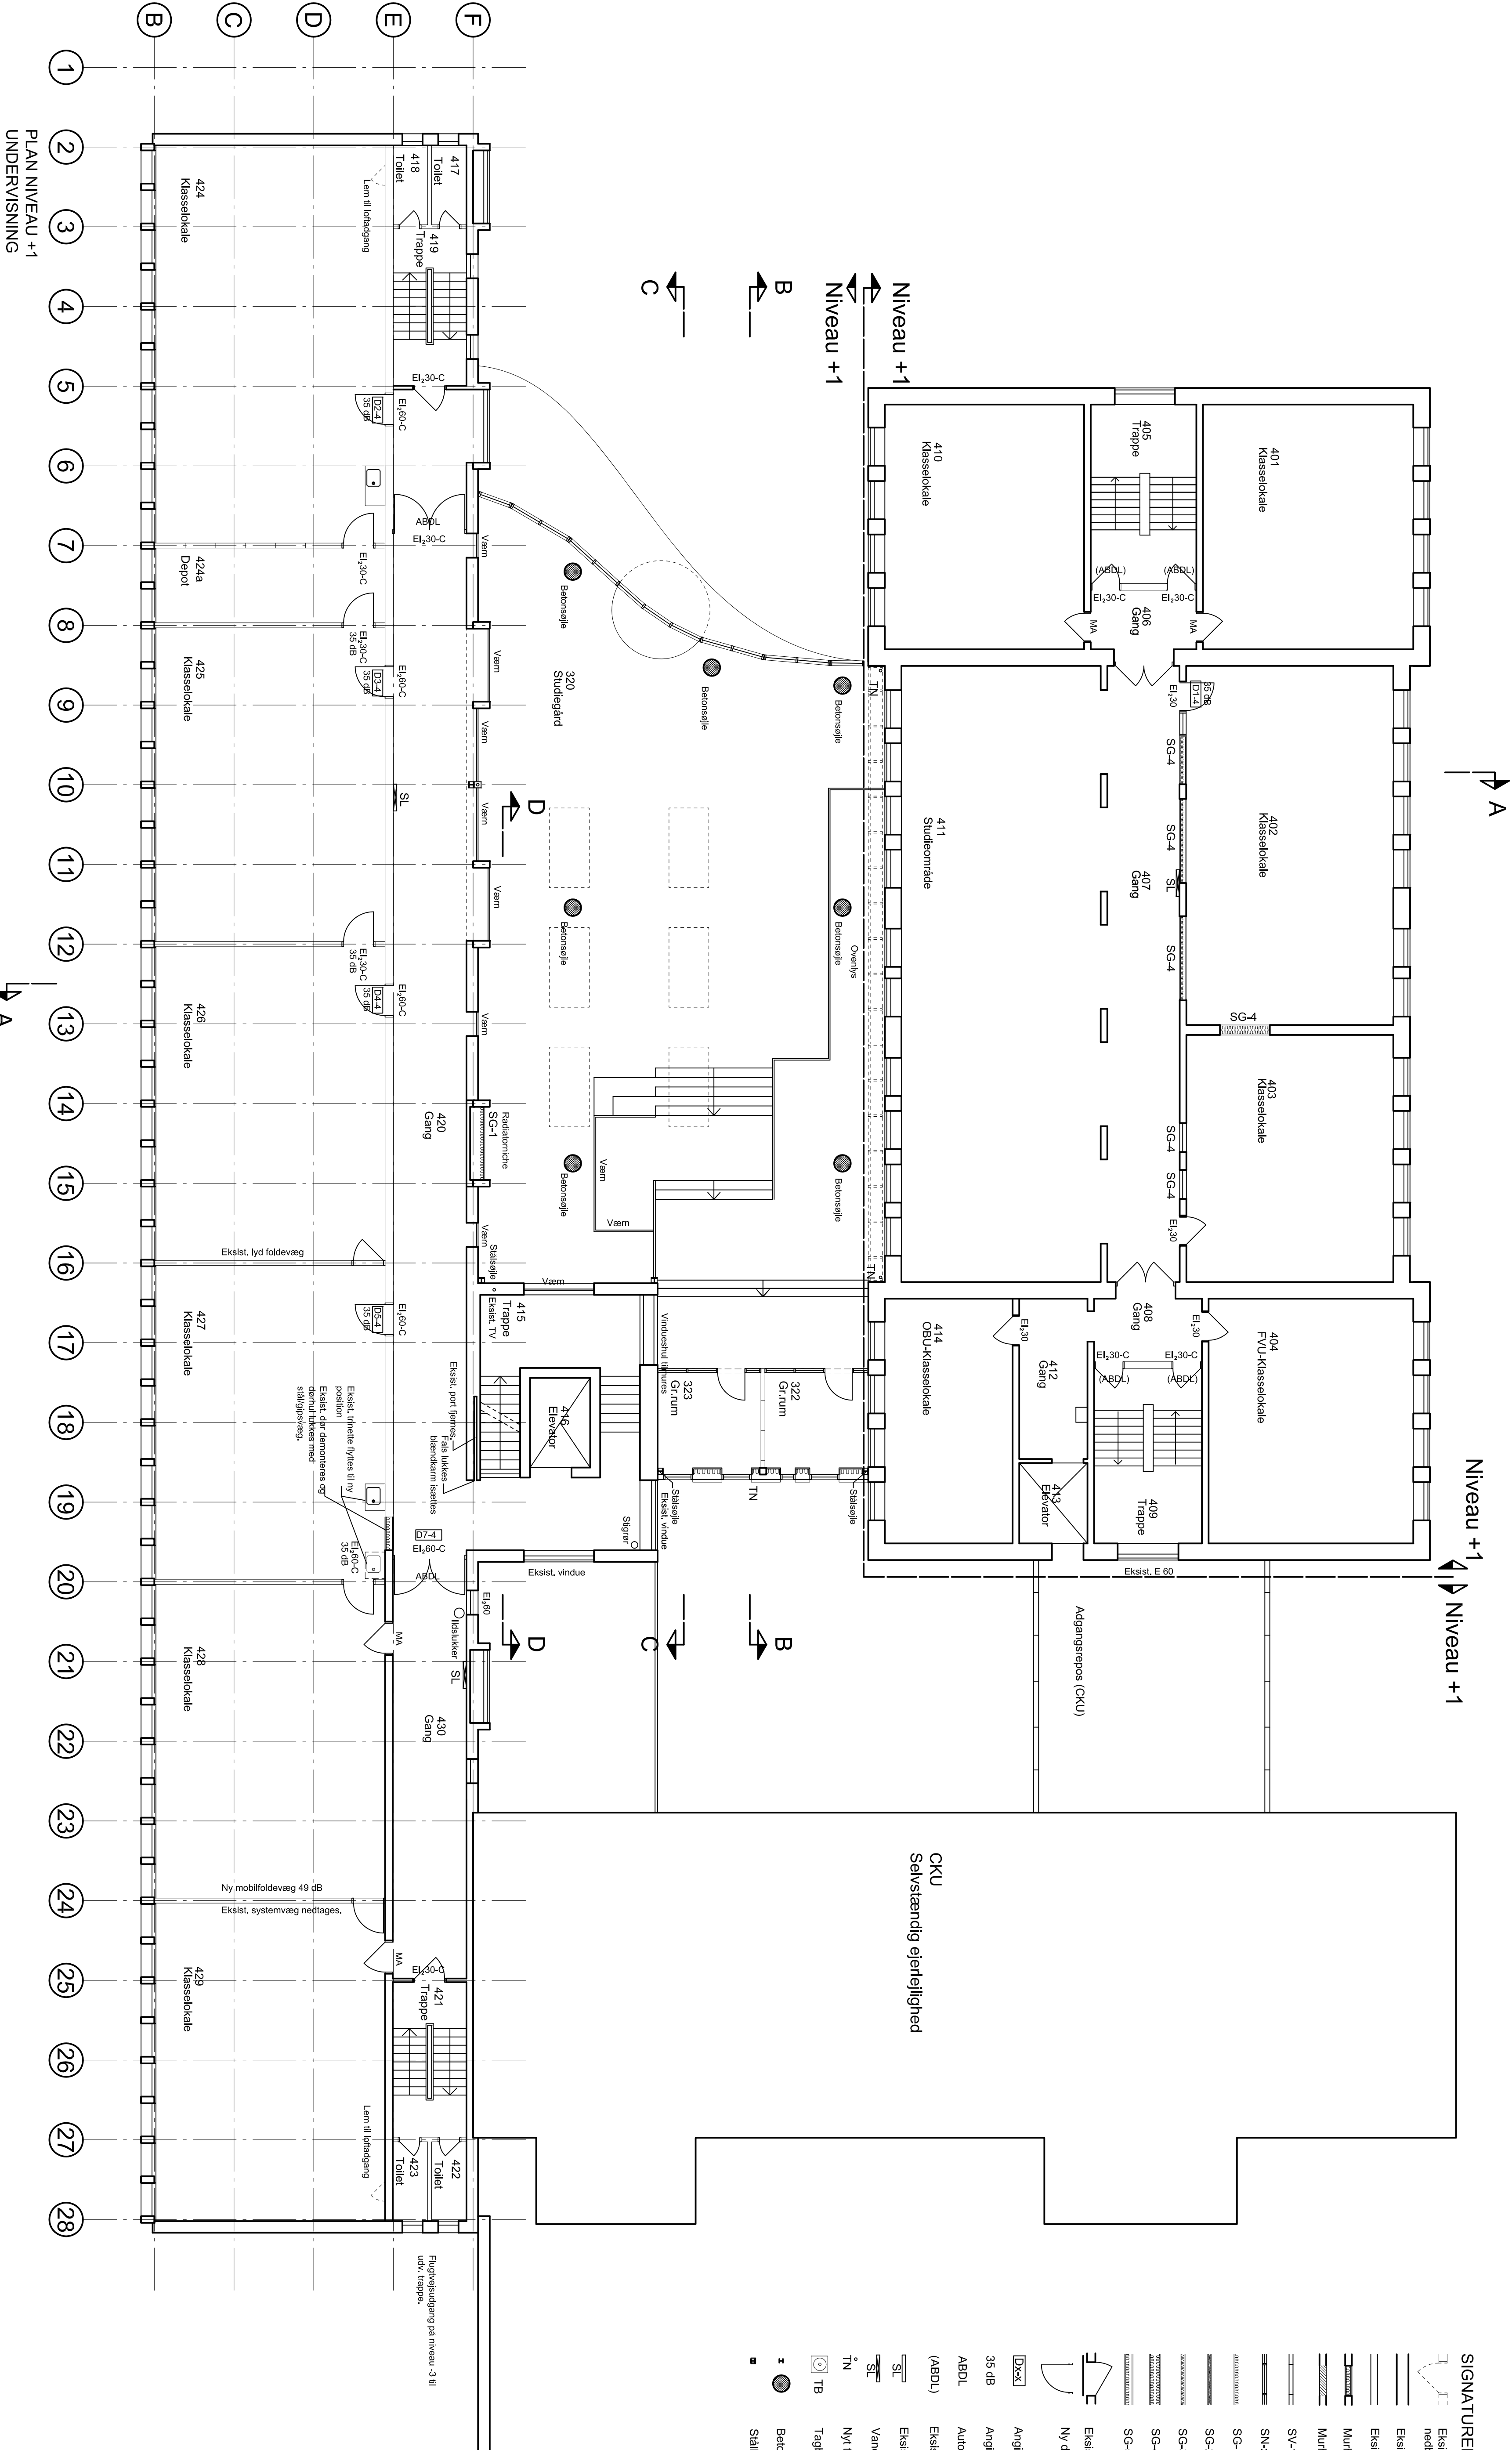


- SIGNATURER:
- Ekisterende bygningsdel der nedbrydes
- Ekisterende lang væg
- Ekisterende let væg
- Murhul der lukkes med stålgipsvæg
- Murhul der fjernes.
- SV-100 Stålgips systemvæg, 52 dB
- SN-xx Snekepartit, 44 dB
- SG-1 Stålgipsvæg 70/70 2-0 M45, 30dB
- SG-2 Stålgipsvæg 70/70 2-2 M45, 48dB
- SG-3 Stålgipsvæg 95/95 2-2 M45, 52dB
- SG-4 Son SG-1 men med 2 sider, 52 dB
- SG-5 Son SG-2 men med 1 = 300 mm
- Ekisterende dør
- Ny dør
- Angiver dør numre
- Angiver lydkrav til dør
- ABDL Automatisk dørlukkeanlæg (ABDL)
- Ekst. automatisk dørlukkeanlæg
- Ekst. vandfyldt slangevinde
- Vandfyldt slangevinde
- Ny tagredleb eller nedløb der ændres
- Tagbrønd
- Betonsøjle
- Selvkonstruktion der brandisoleres

Note:
Alle ubenævnte mål er angivet i mm.
Alle koter er faktiske forhold til DNN
og angivet i meter.

B: Som udført		MT	23.02.2015
A: Flugtvejsskema påført, nyt depotrum i M7-8, væg i M24 ændret til mobilvæg		MT	28.04.2014
Revision	Tegnet	KS	Dato
		www.quattro-ark.dk	
Quattro Arkitekter A/S		DK - 8800 Viborg	
Favrrevej 1		Tlf: 8662 2711	
Balslev		Mail: info@quattro-ark.dk	
Balslevrådgivende Ingeniører A/S		Løvej 27a - 8800 Viborg - Danmark	
Bygherre		Tlf: 7217 7370	- www.balslev-ark.dk
VUC SKIVE VIBORG	Tegnet	MT	Dato
SG	Sogsm.	13014	Mål
OM- OG TILBYGNING AF VUC VIBORG		1:100	
Ejerne		KS	Tegningsnr.
PLAN NIVEAU +1		KOMPLETTERING	
		110B	

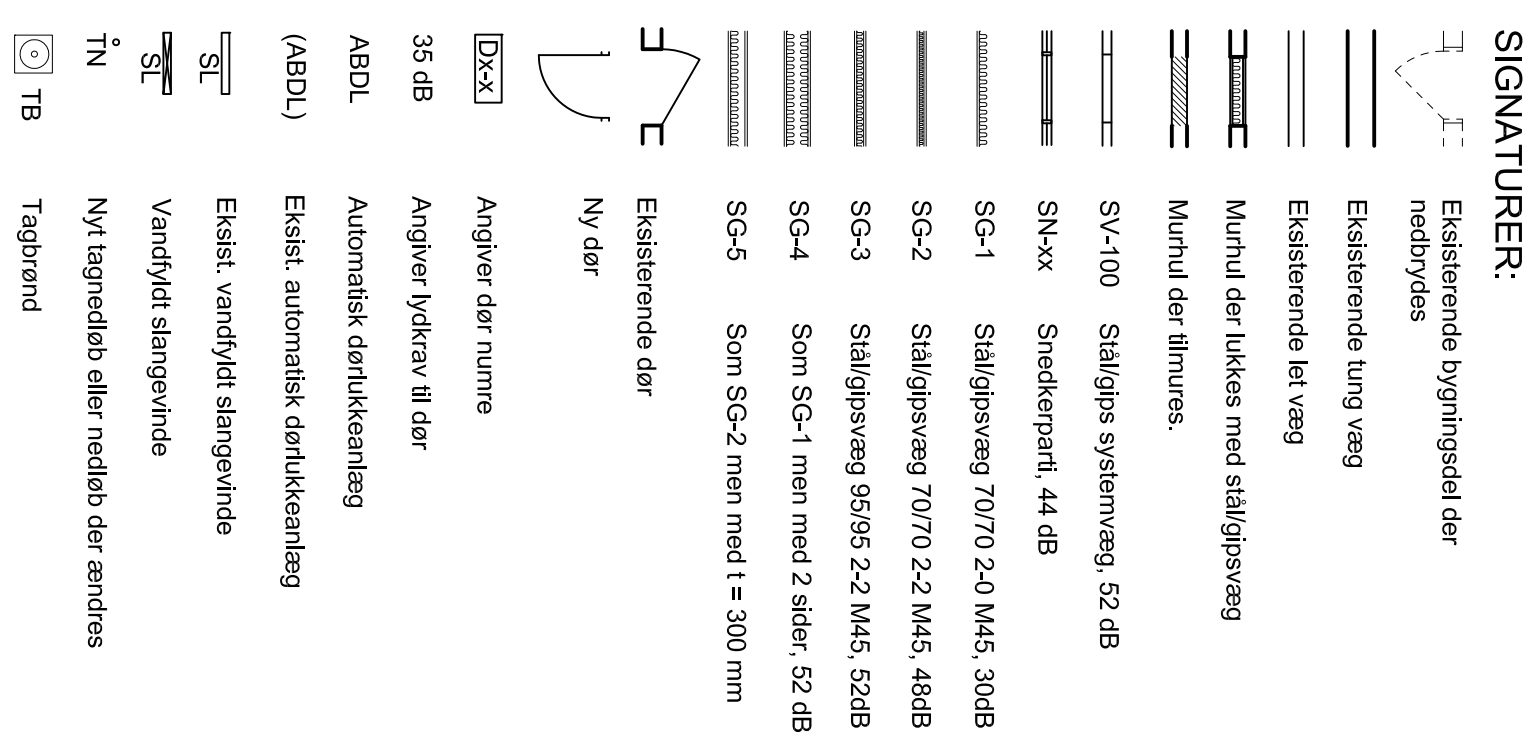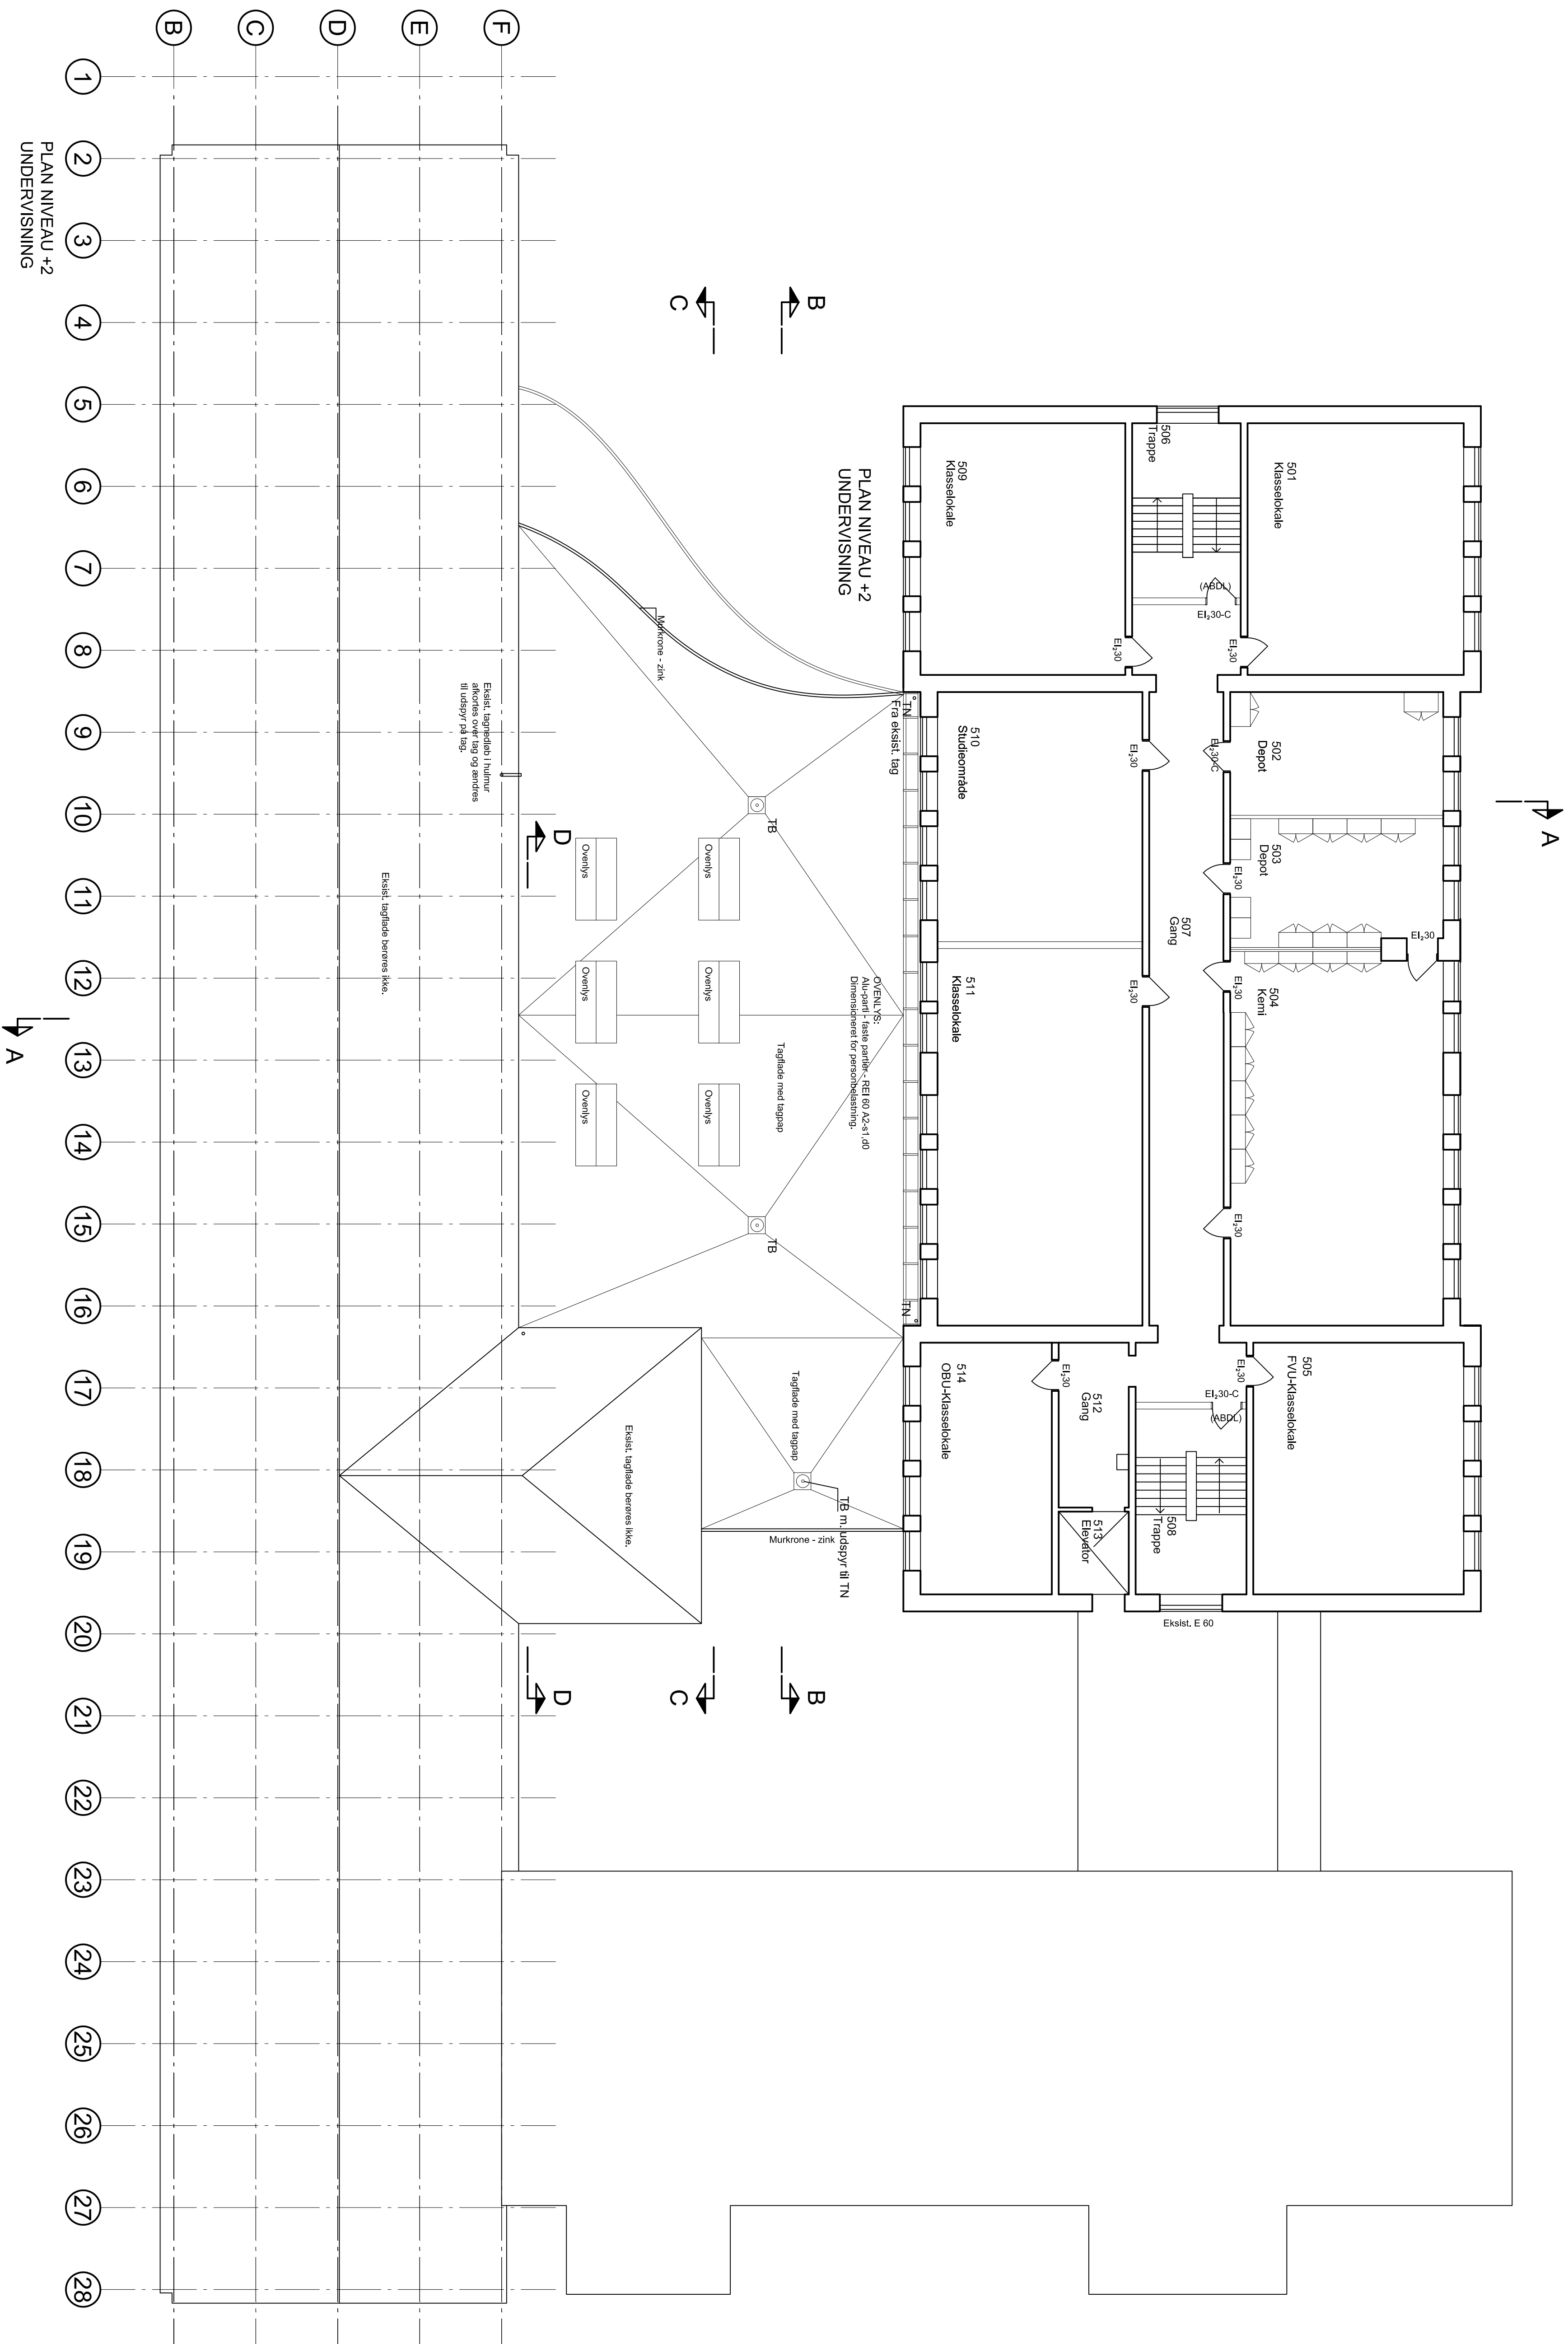

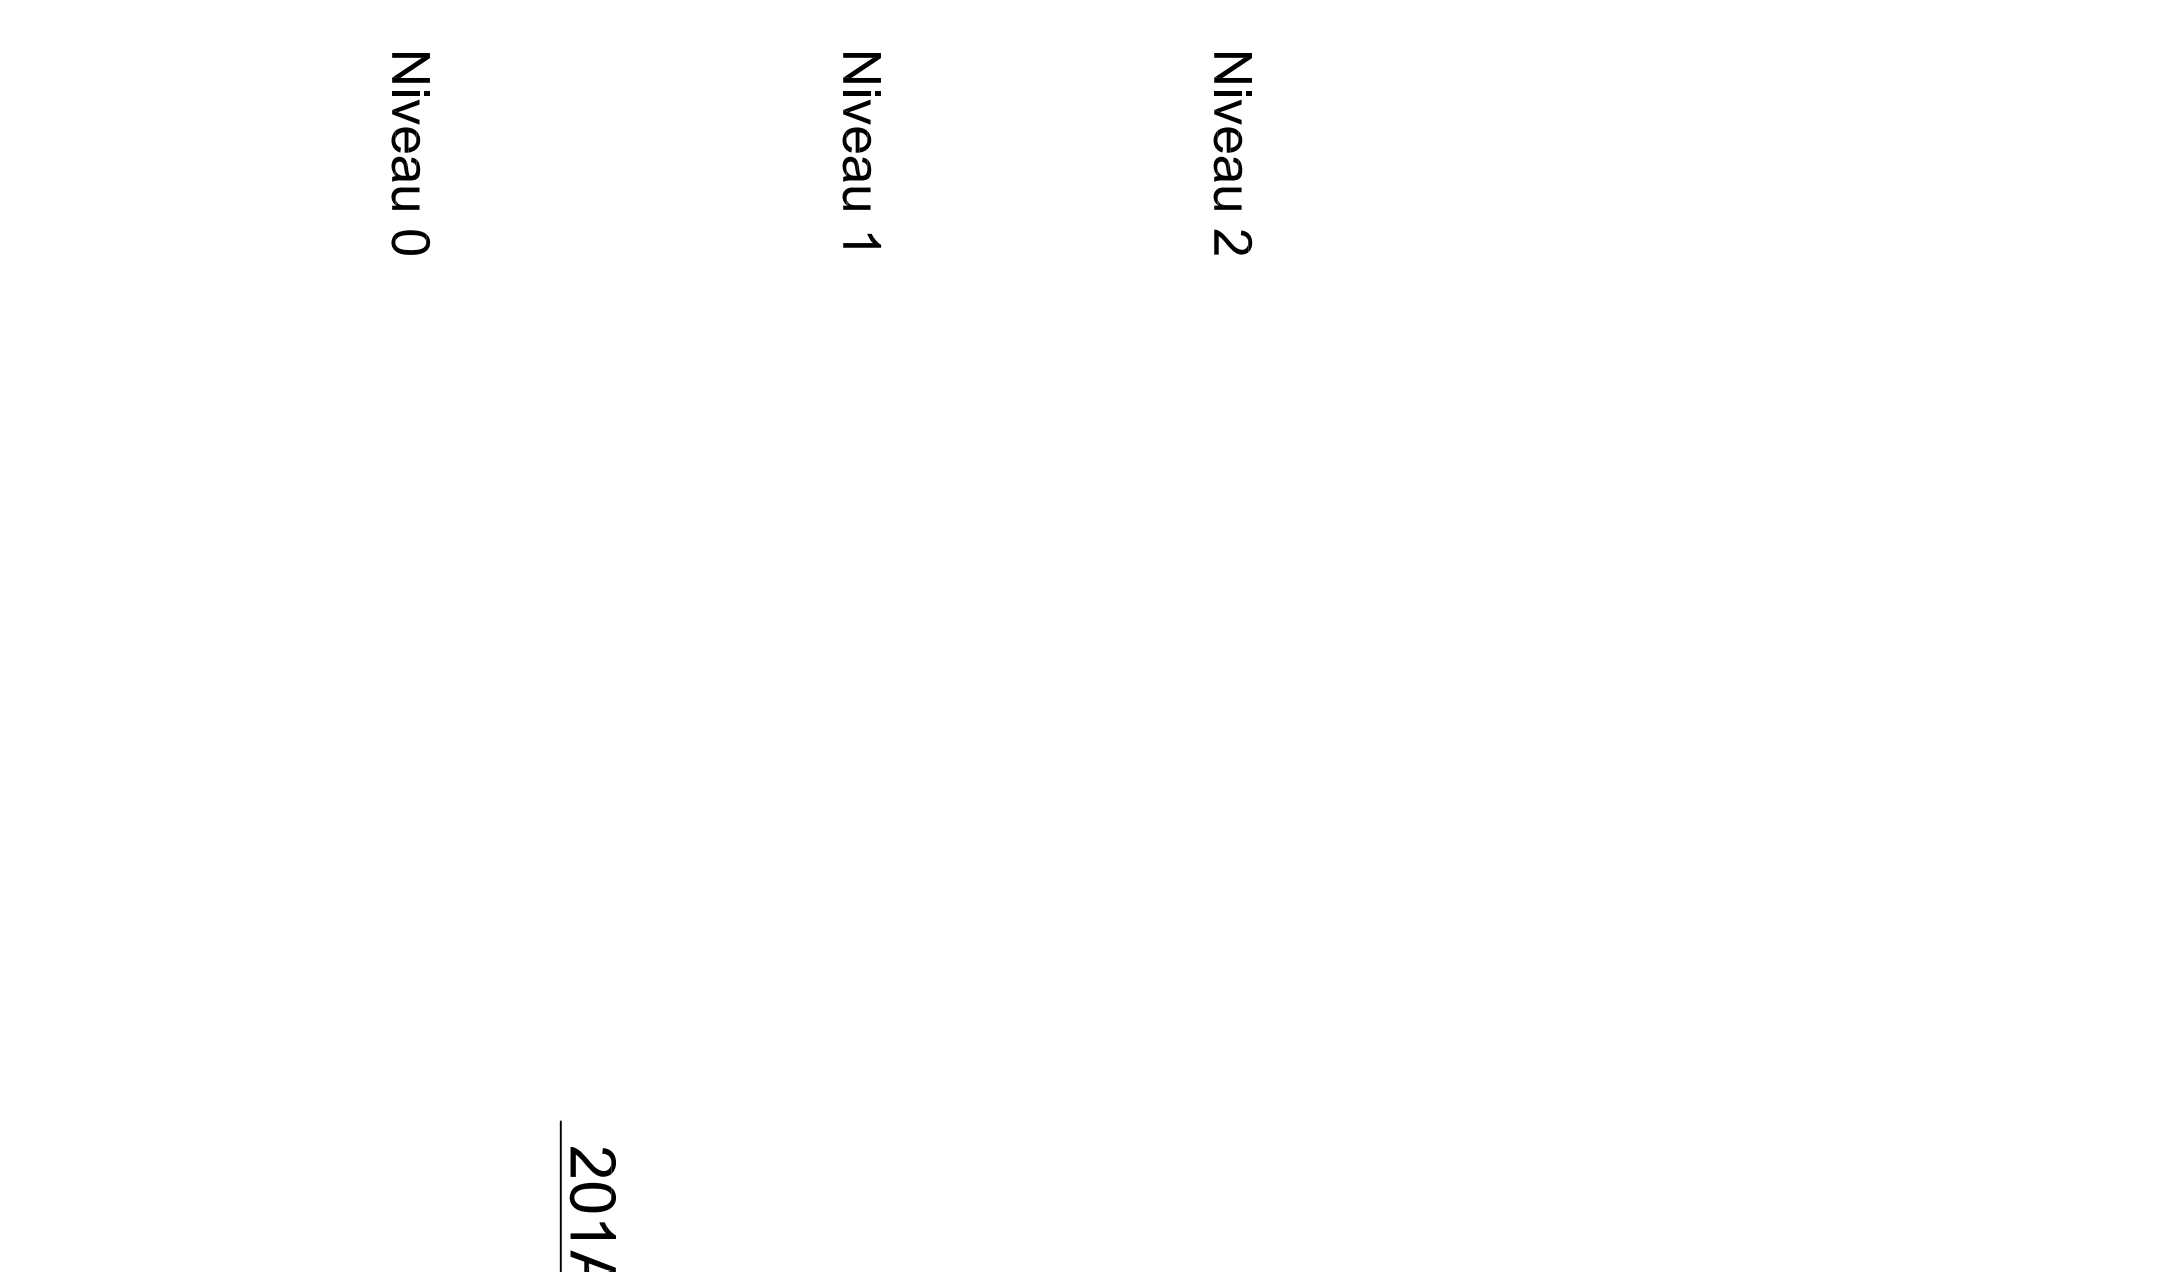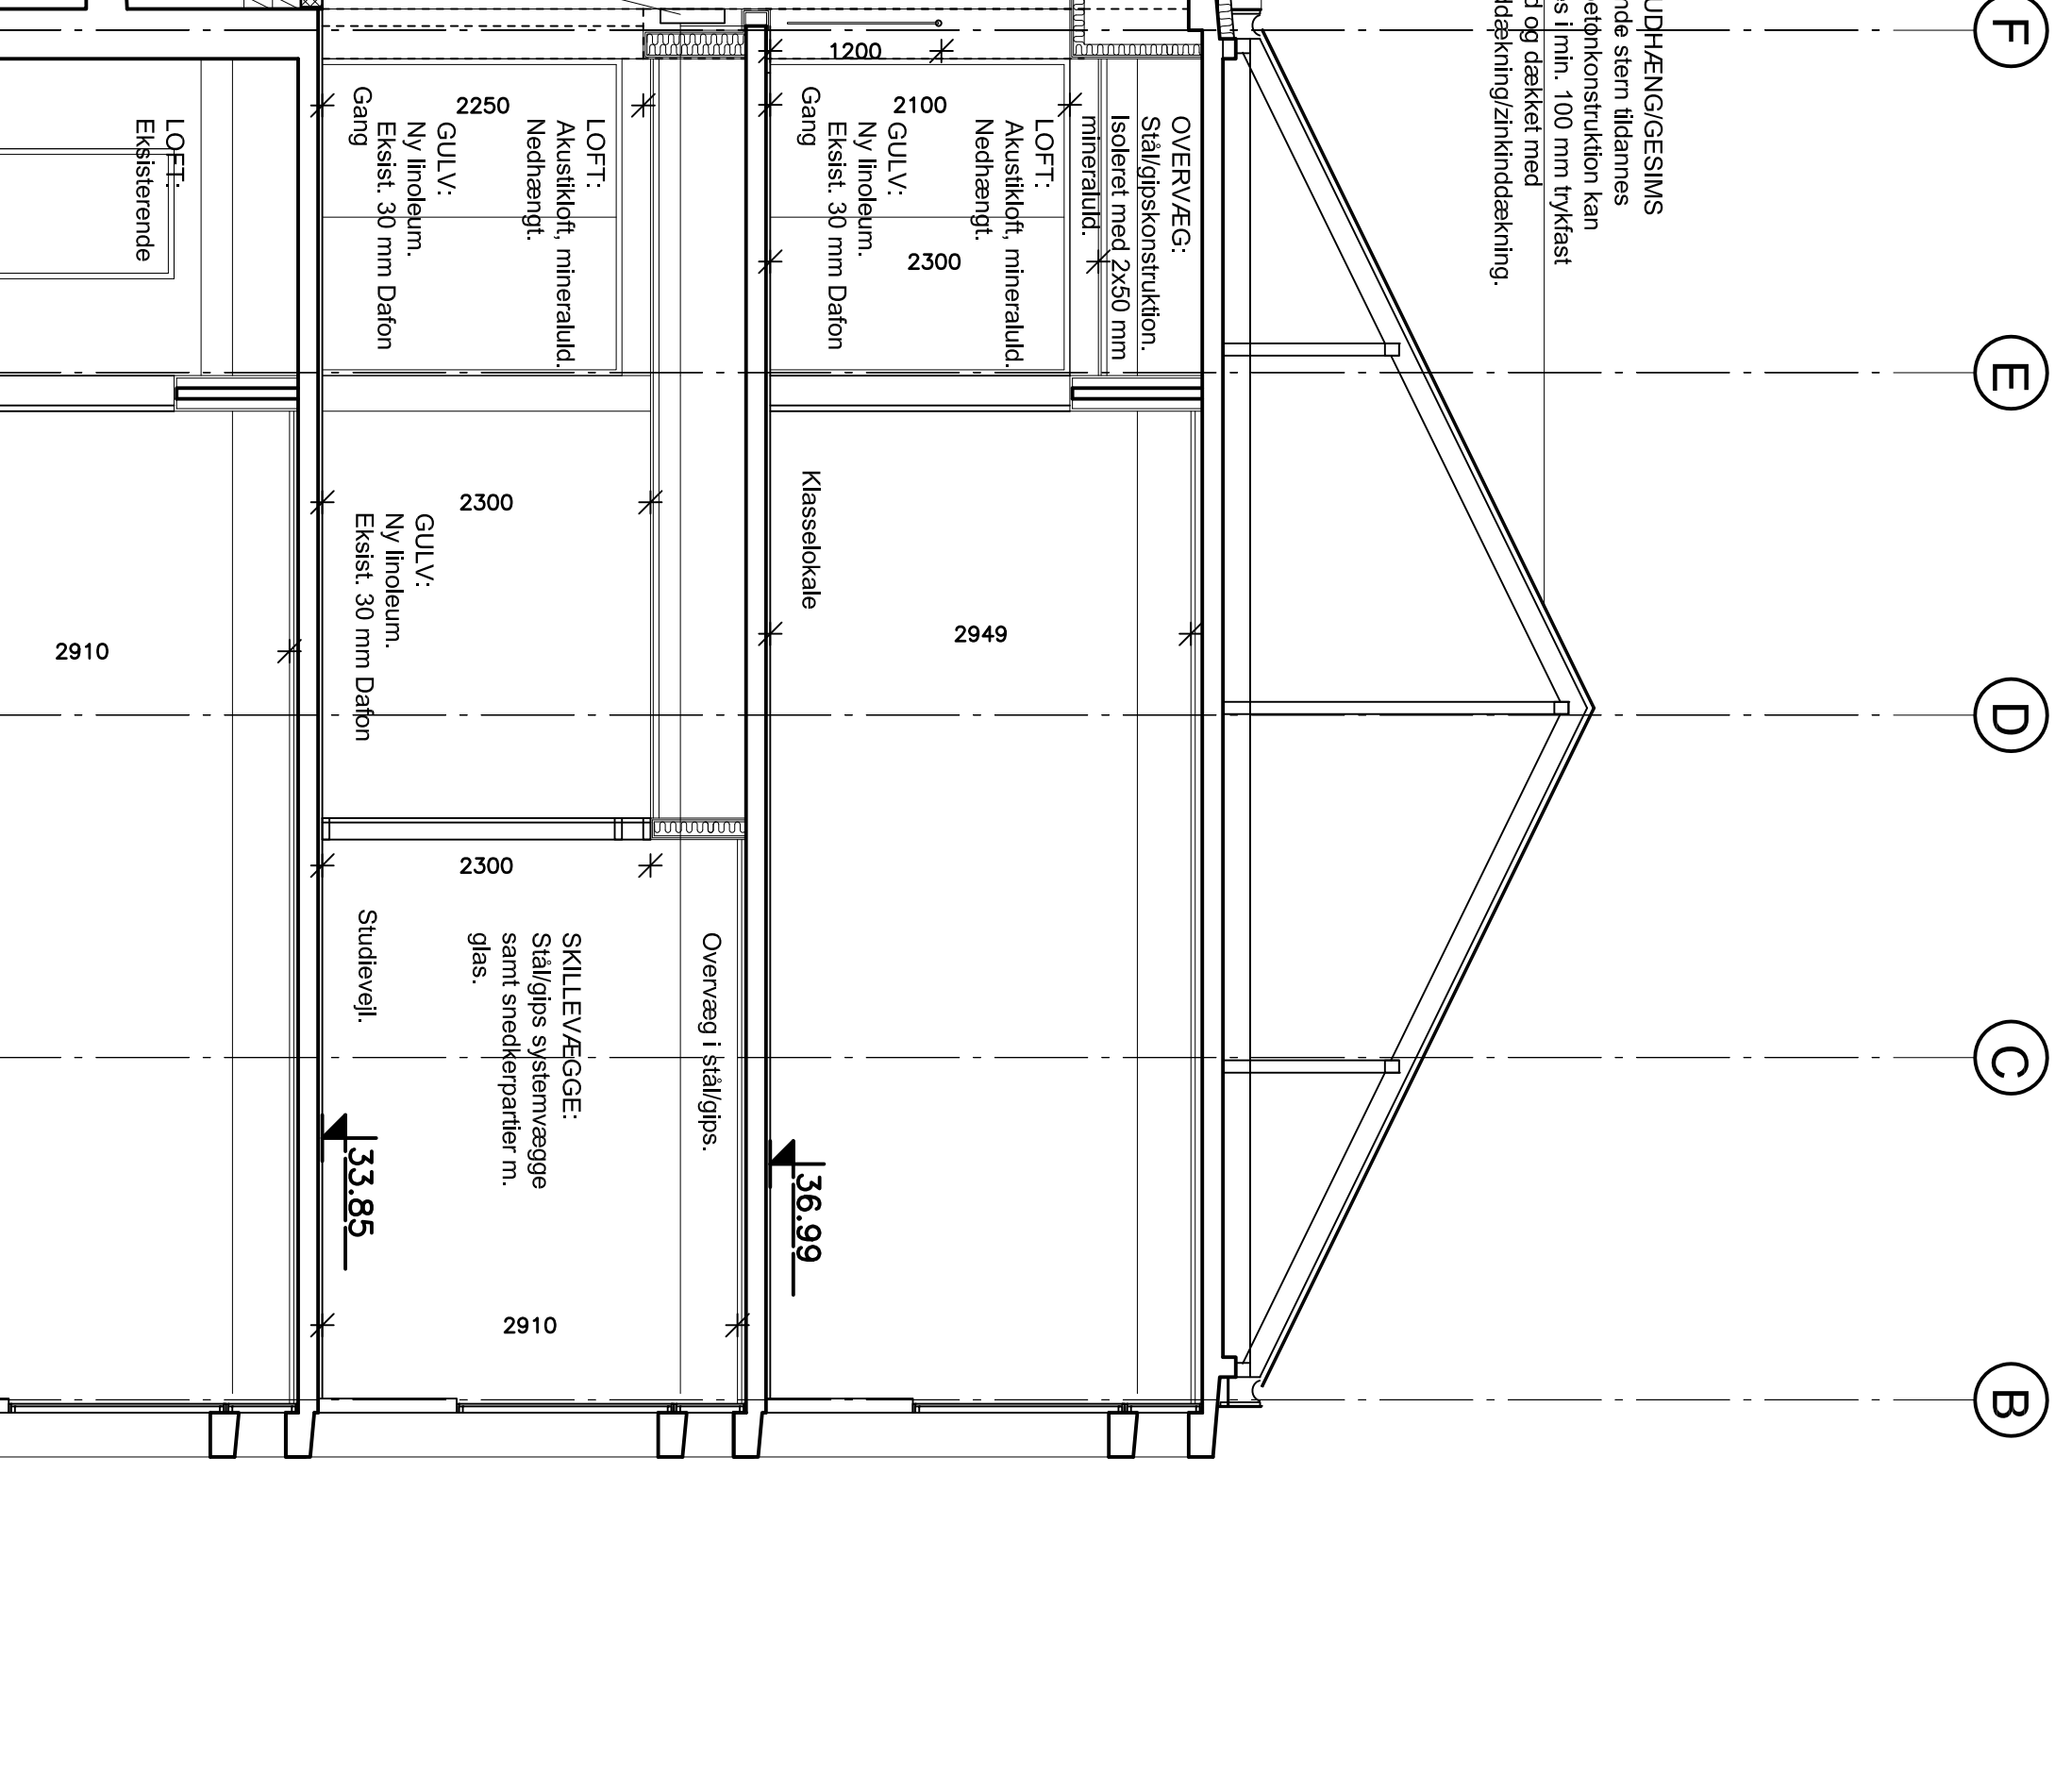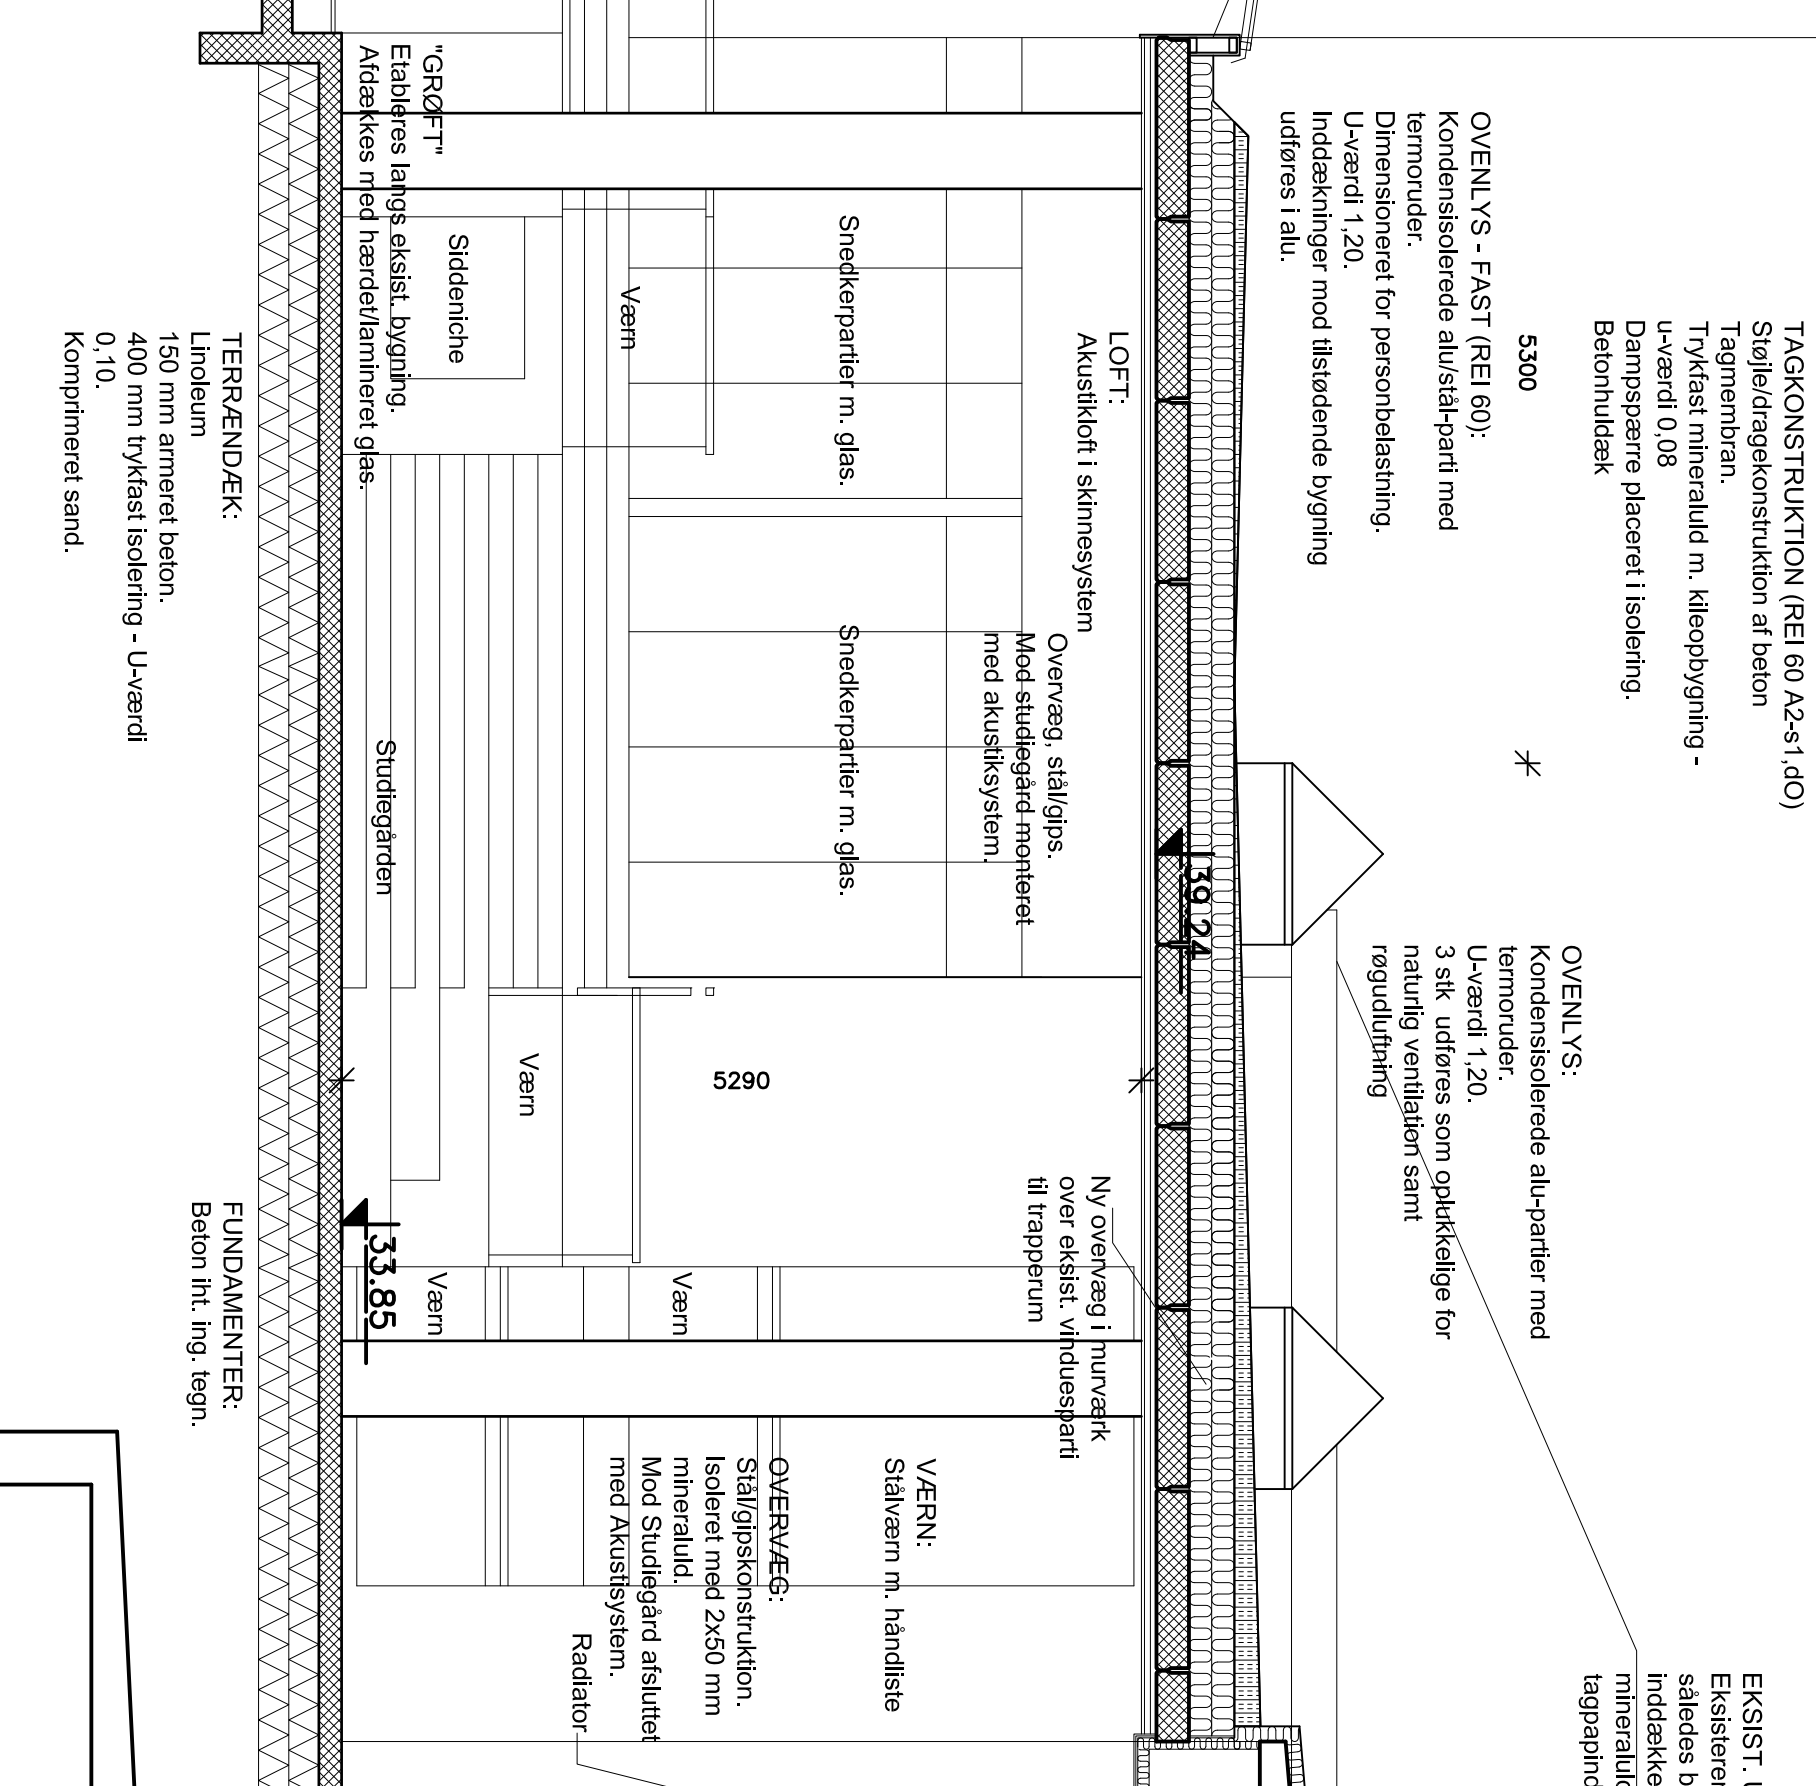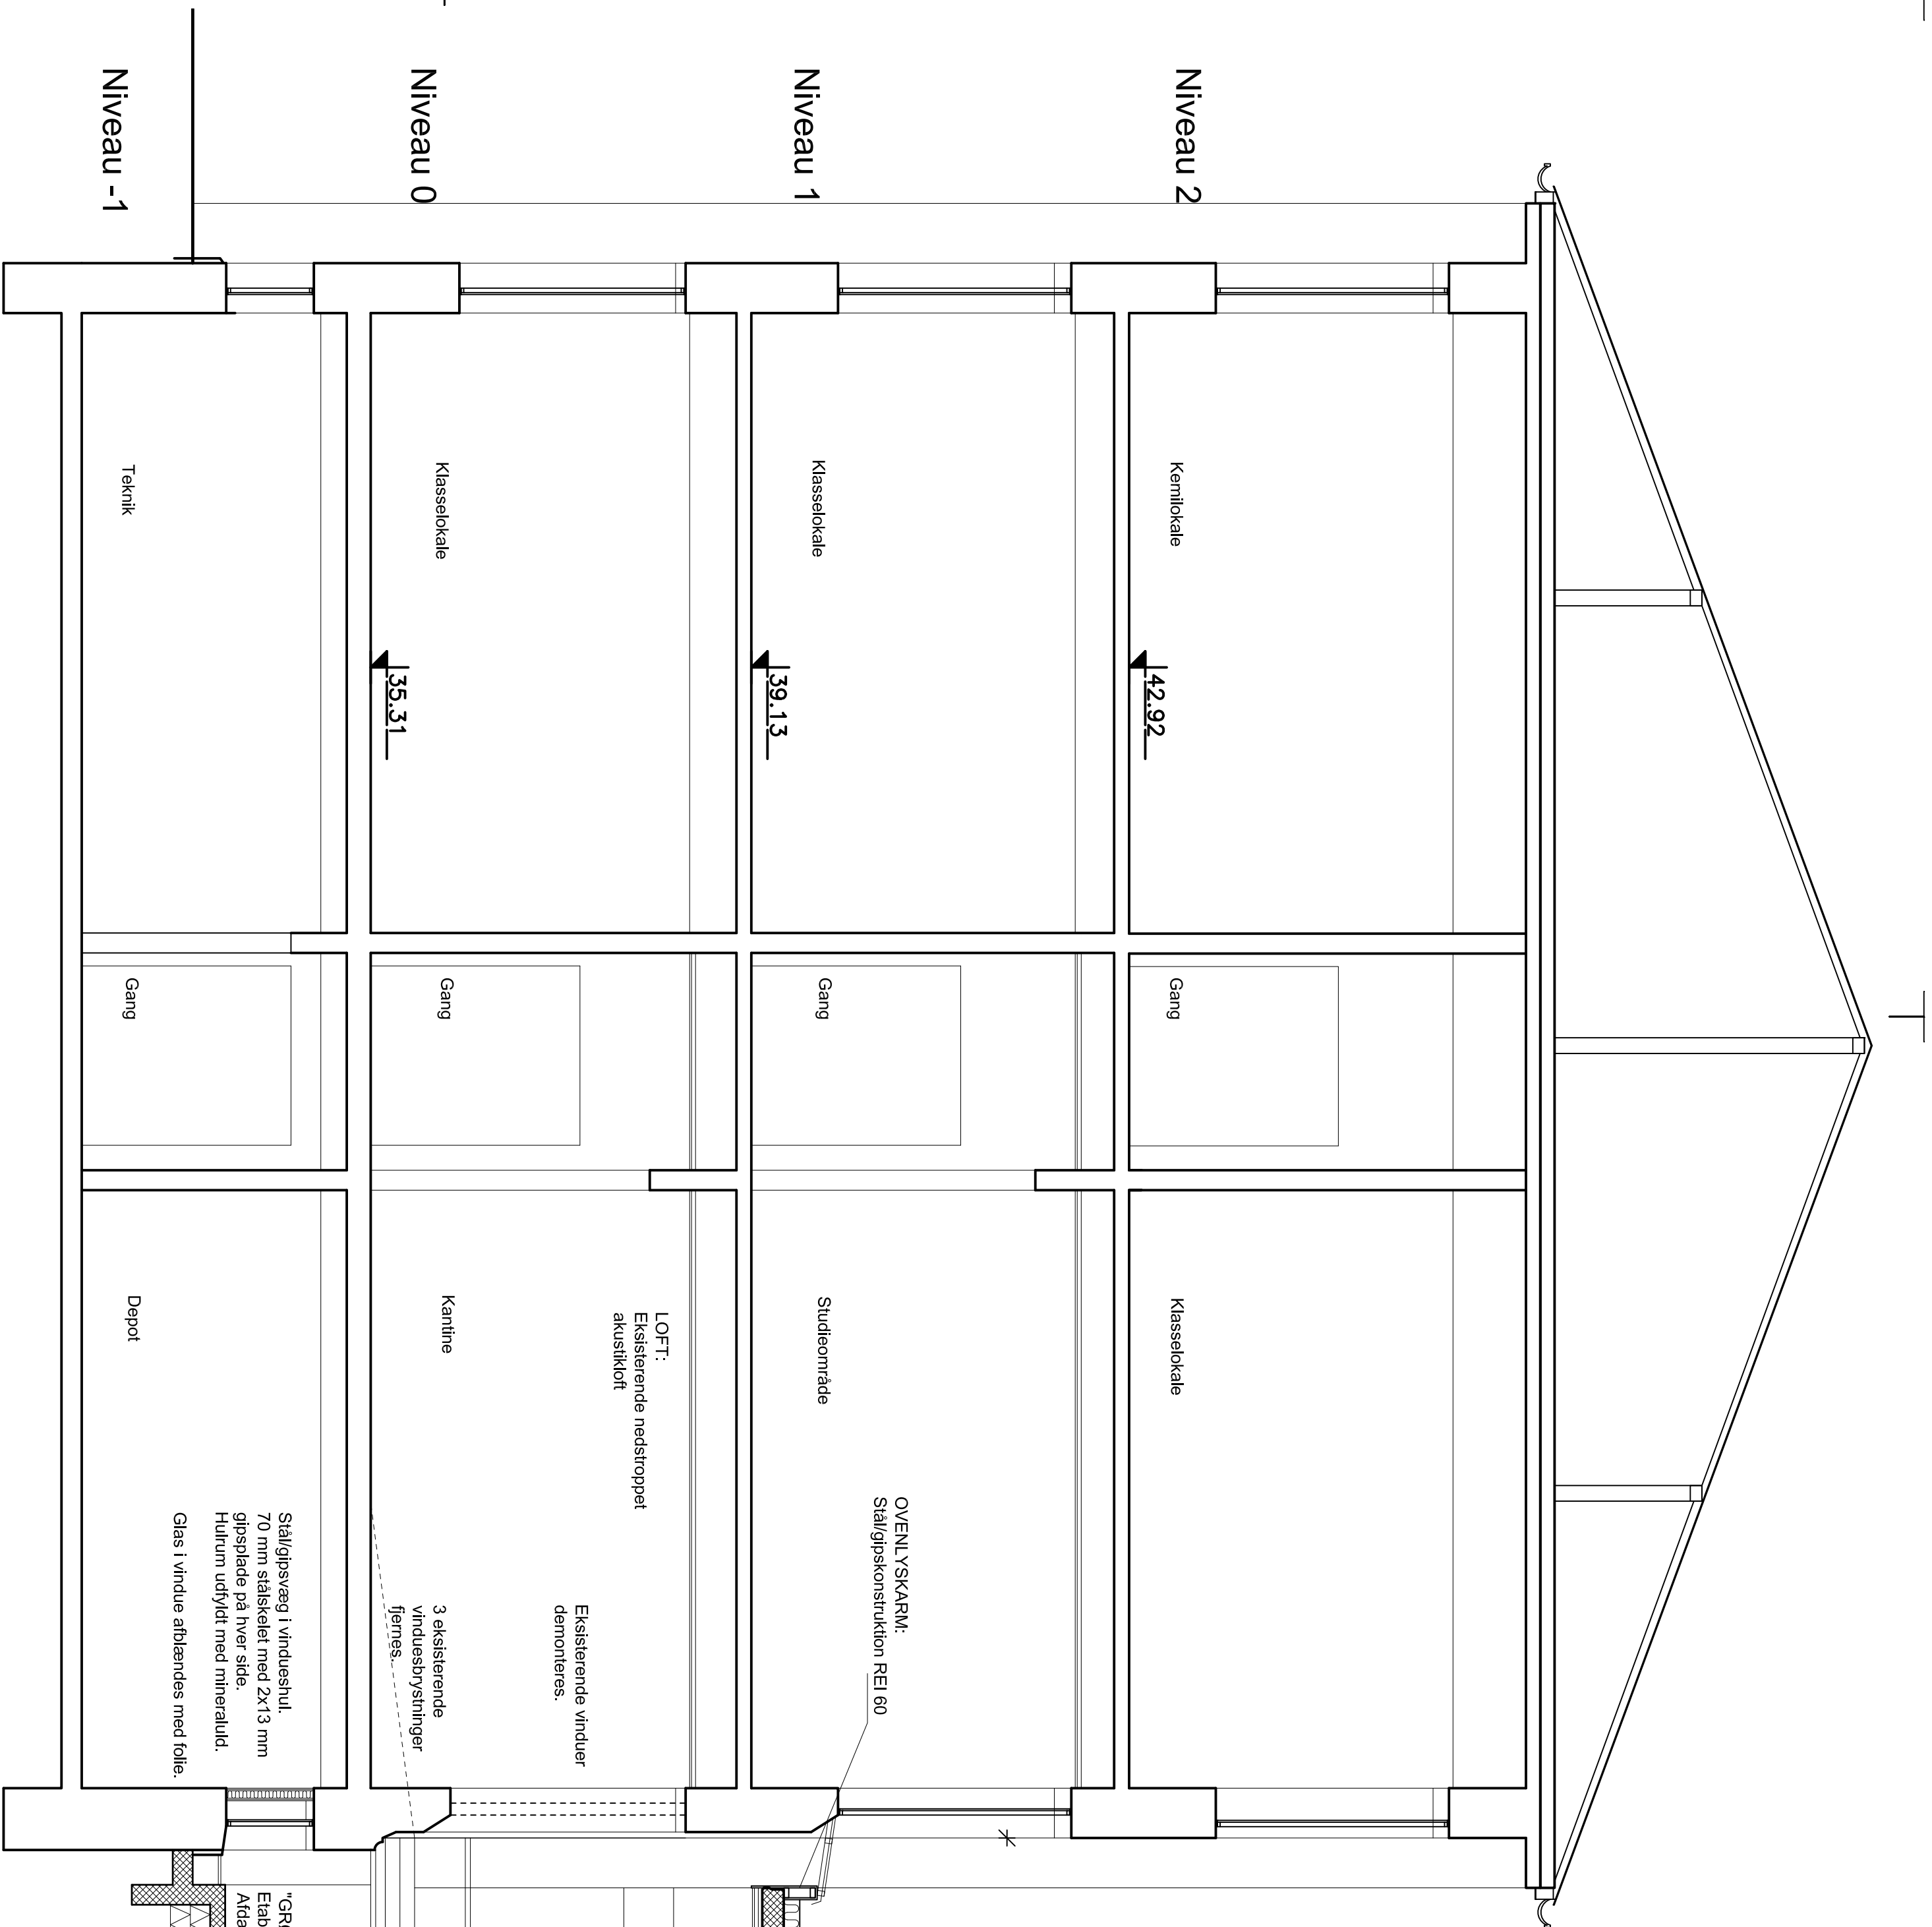

A: Som udført	MT	23.02.2015
Revisi	TS	Dato

 **Quattro Arkitekter A/S**
Følnervej 1 DK - 8800 Viborg TEL: 8882 2711 Mail: info@quattro-as.dk

BALSTEV Balstev Rådgivende Ingeniører A/S Løvej 27a 8800 Viborg Danmark TEL: 2212 7230 - www.balstev.dk

Bygherre VUC SKIVE VIBORG Tegnet MT Dato 31.01.2014


Sag OM- OG TILBYGNING AF VUC VIBORG Sagsnr. 13014 Mål 150

Forfatter SNIT A-A TS Tegningsskema 201A

TÅGKONSTRUKTION (REI 60 A2-s1 d0)
Støjledetrækning af beton
Tegmembran.
Trykfast mineraluld m. klæbrygning -
u-værdi 0,08
Dampspærre placeret i isolering.
Betonudtak

OVENLYS:
Kondensiserende alu-parter med
termoruder.
U-værdi 1,20.
3 stk. udføres som oplukkelige for
naturlig ventilation samt
reguludluftning

203A

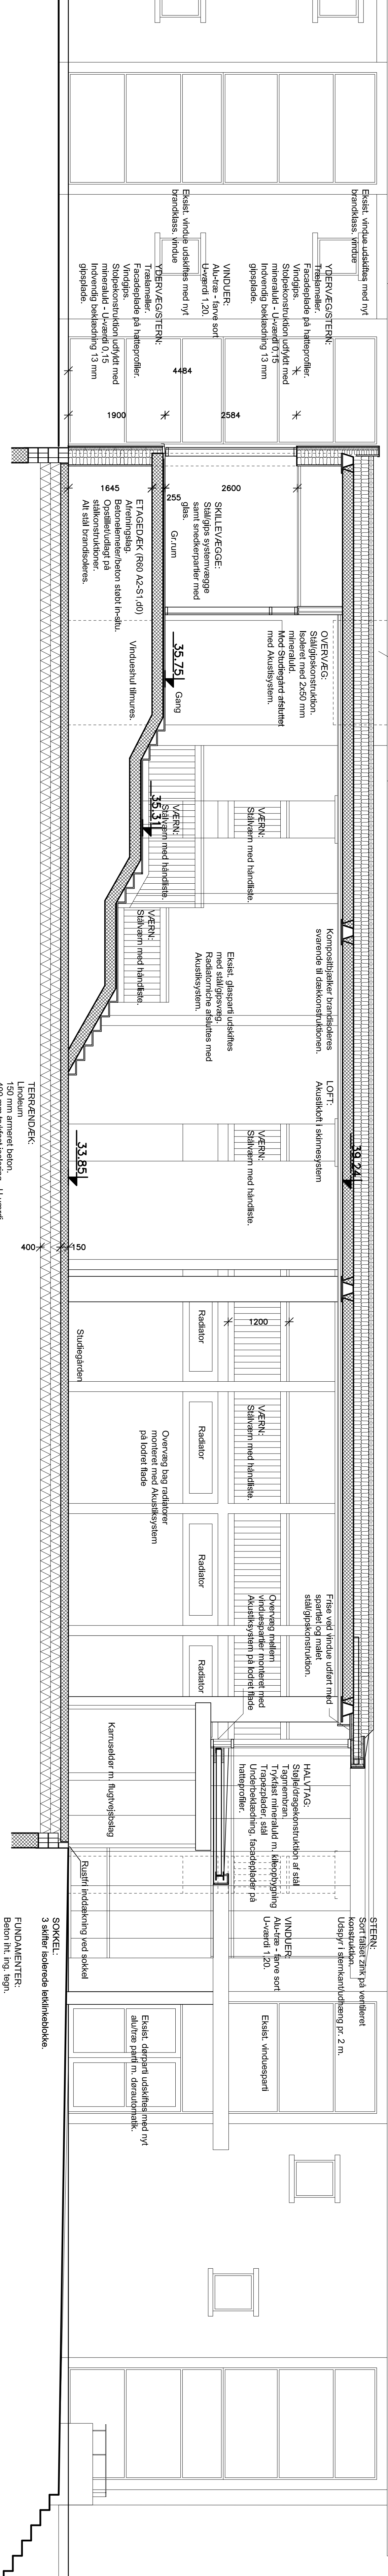


SNIT C-C

TERRENDÆK:
Lindbæm
150 mm armeret beton
400 mm trykfast isolering - U-værdi
0,10.
Komprimeret sand.


SØKKEL:
3 skifter isolerede lækkelokke.
FUNDAMENTER:
Beton iht. teg. tegn.

Note:
Alle udmærkelser måles i mm.
Alle koter er takske forhold til DNN
og angives i meter.

A. Som udført	MT	23.02.2015
Revision	Tegnet	KS
Revision	Tegnet	Dato
Quattro Arkitekter A/S		
Farevej 1		
DK - 8800 Viborg		
Tlf.: 8662 2711		
Mail: info@quattro-as.dk		
www.quattro-as.dk		
Balslev Rdg. 1	Livvej 27a - 8800 Viborg - Danmark	Tlf.: 7217 7370 - www.balslev.dk
Byggherre	VUC SKIVE VIBORG	Tegnet
Sag	OMK- OG TILBYGNING AF VUC VIBORG	MT
OMK- OG TILBYGNING AF VUC VIBORG	Sagsnr.	13014
KS	150	150
Emne	SNIT C-C	KS
Tegningsskr.		
203A		

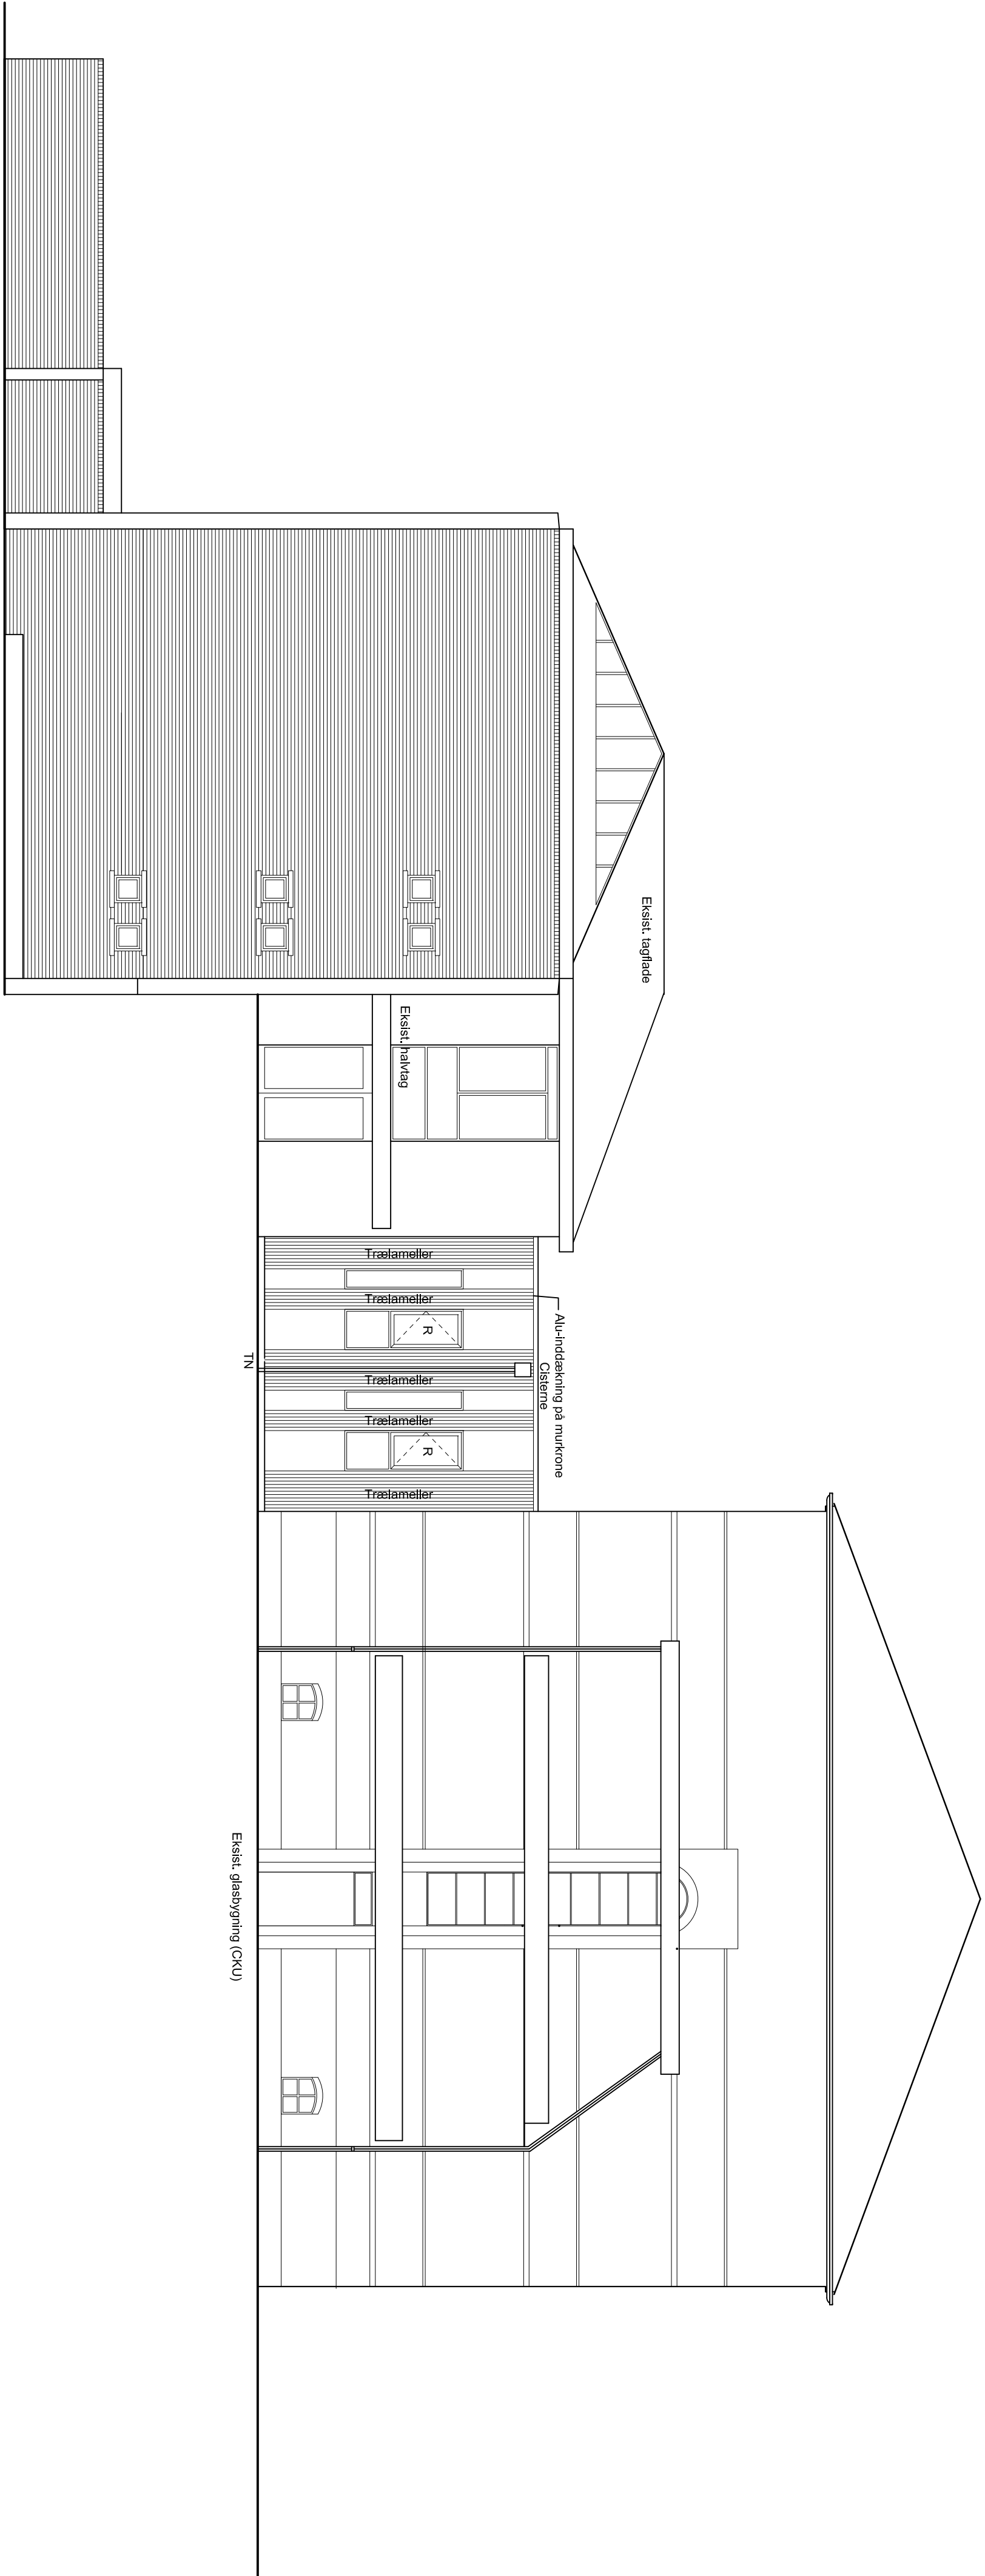

FACADE MOD NORD (mod CKU)

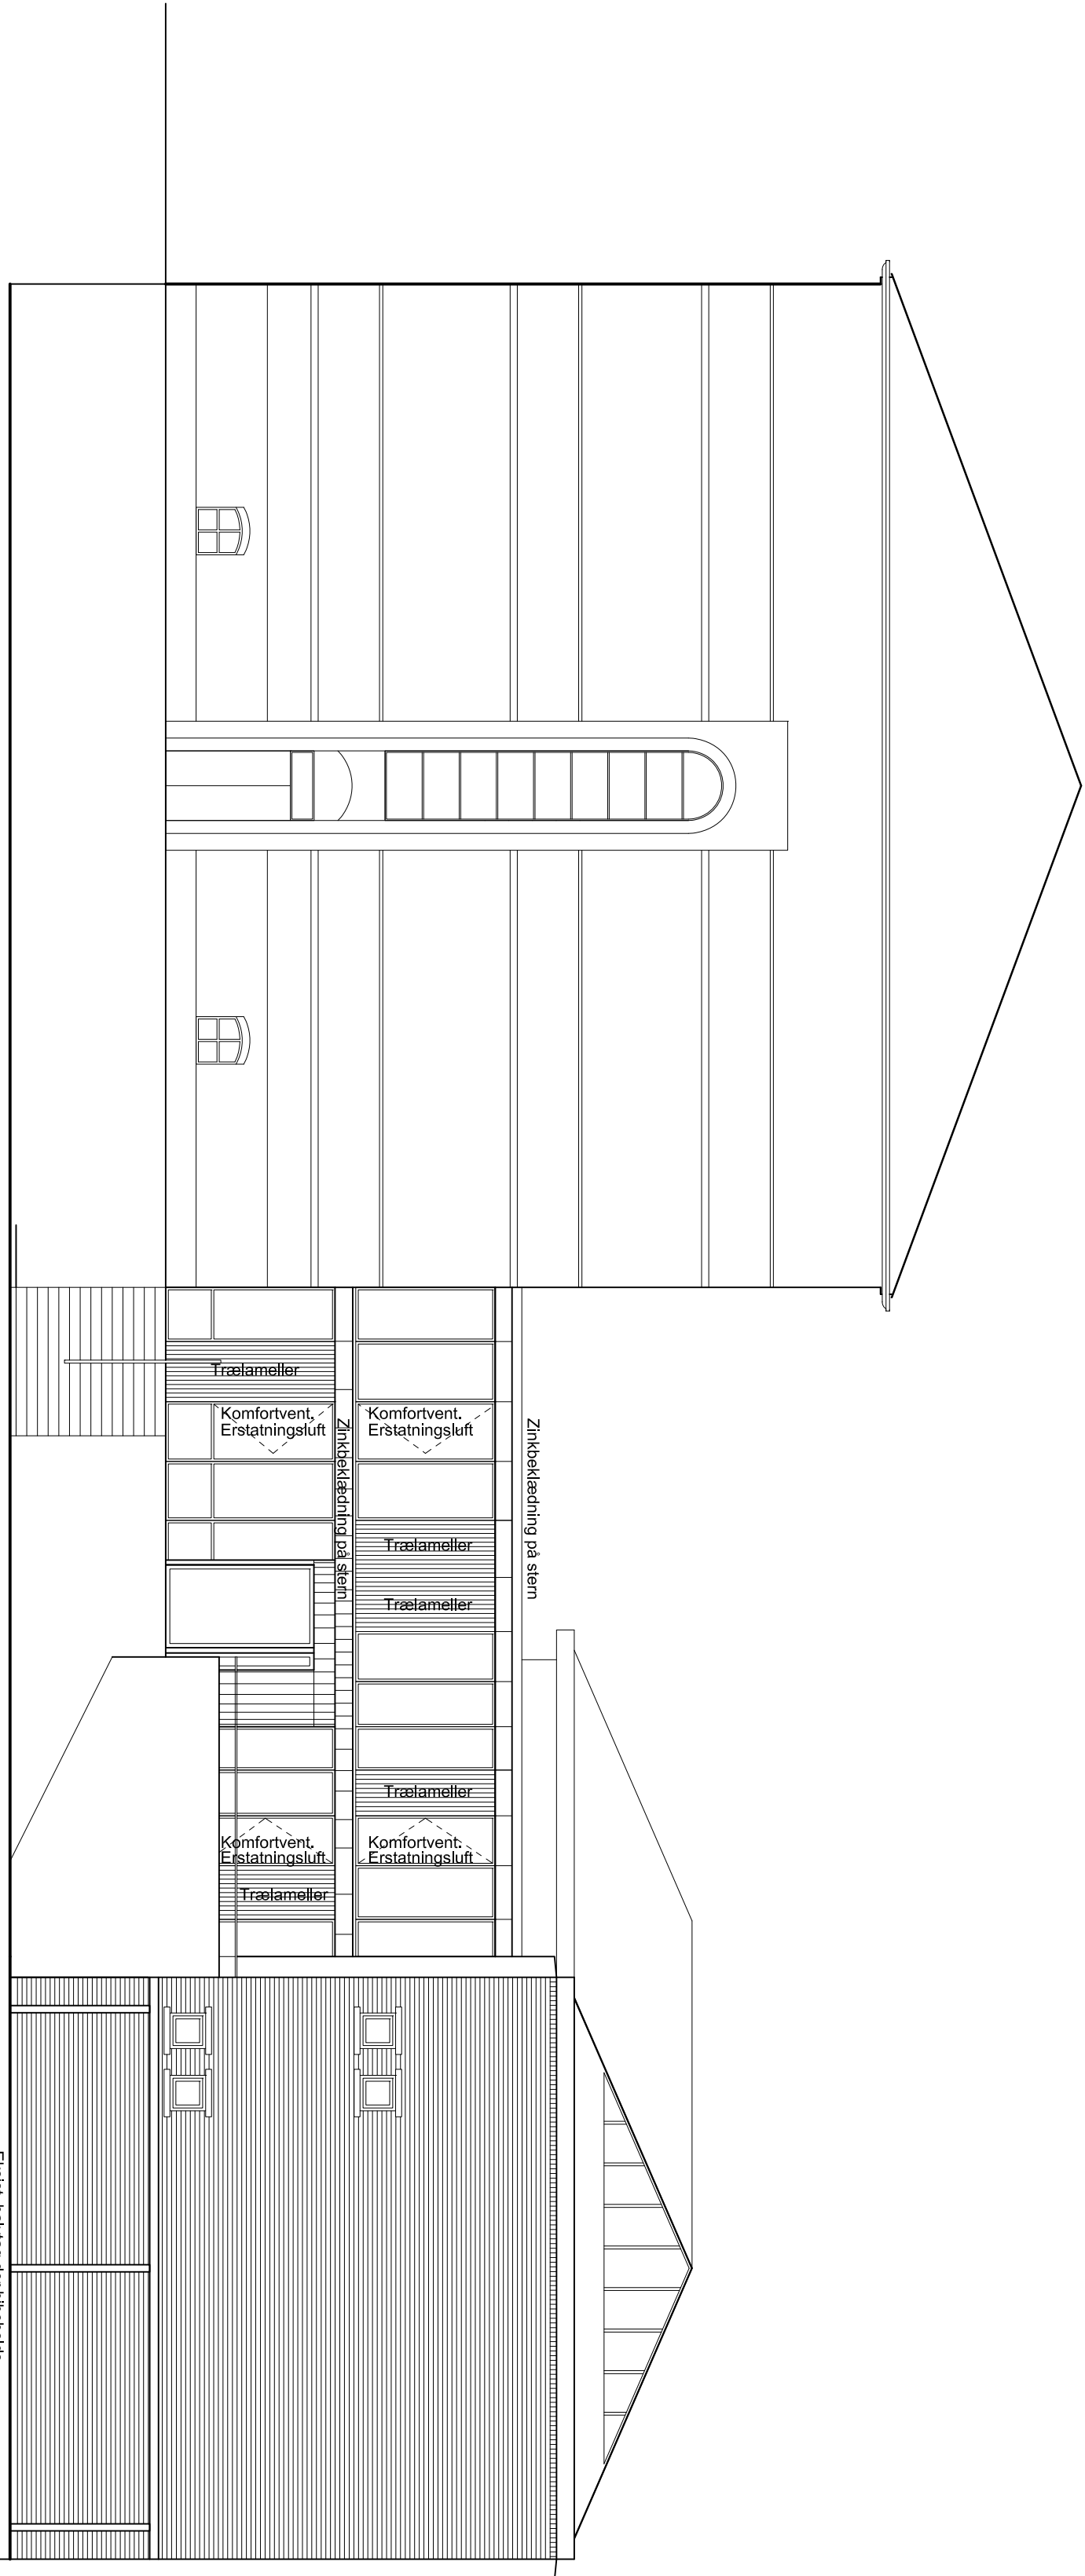

FACADE MOD SYD (mod parking)

A: Som udført		MT		23.02.2015
Revision		Tegnet	KS	Dato
 Quattro Arkitekter A/S				
Færøvej 1				
DK - 8800 Viborg				
Tlf.: 8662 2711				
Mail: info@quattro-as.dk				
 BALSLEV				
Balslev Rådgivende Ingeniører A/S				
Byggetræ				
VUC SKIVE VIBORG				
Sag				
OM- OG TILBYGNING AF VUC VIBORG				
KS				
Erne				
FACADER MOD NORD OG SYD				
301A				